

DISPOSITIONS GENERALES COUPE LONGITUDINALE

ECHELLE 1/5

LE HAVRE, le -15: 2-39.
L'ingénieur Principal de la Marine

CERTIFIÉ CONFORME A L'EXÉCUTION

GRAND-QUEVILLY, Je . 29-12 - 3


CHANTIERS DE NORMANDIE

Dessine par HiFaraul

__Caractéristique.__

Tirent d'eau moyen correspondant.

This document, and more, is available for download from Martin's Marine Engineering Page - www.dieselduck.net

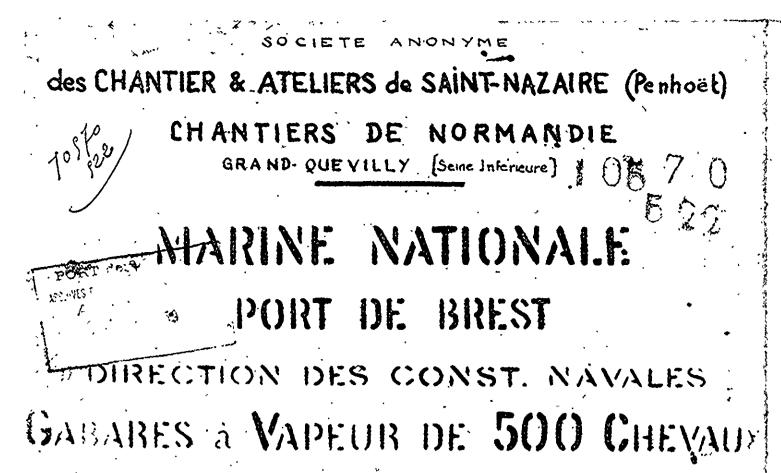



"VICTORIEUSE & PREVOYANTE"


DISPOSITION GENERALES VUES EN PLAN


LE HAVRE, le 15.2.30
L'INGENIEUR PRINLIPAL DE LA MARINE


CERTIFIÉ CONFORME À L'ÉXÉCUTION BRAND-QUEVILLY (e. 29-1,2-38 CHANTIERS DE NORMANDIE

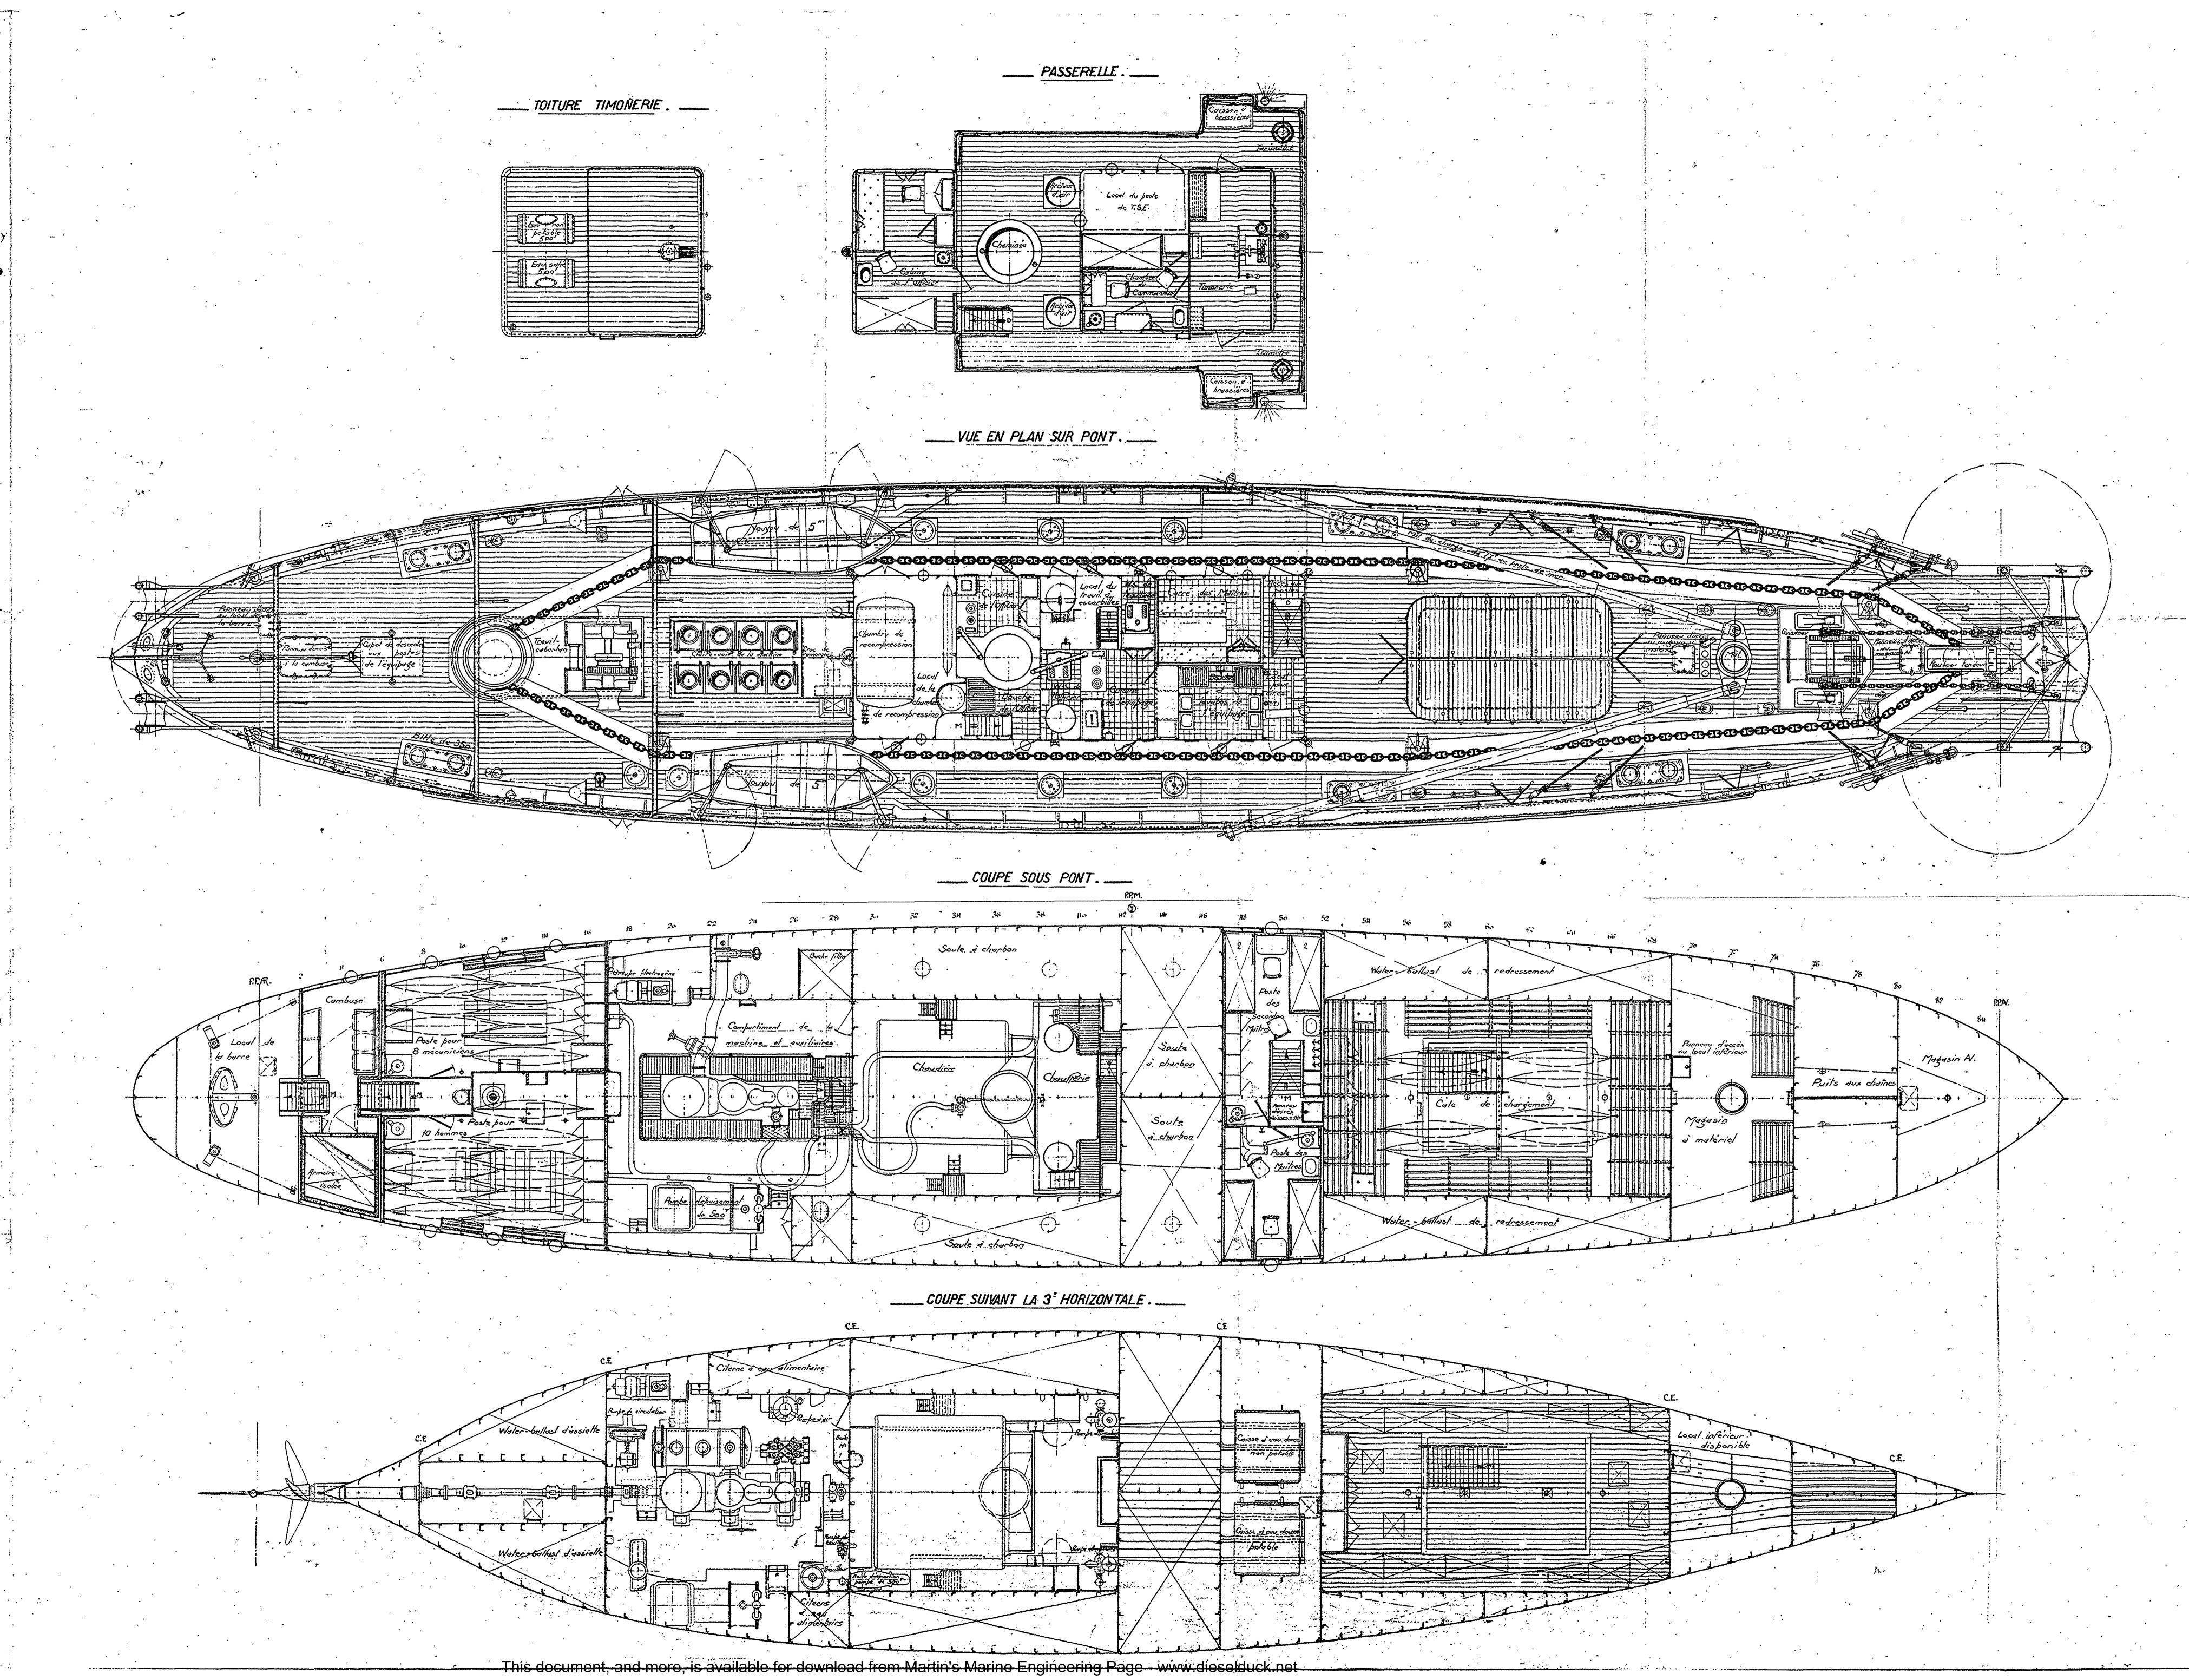


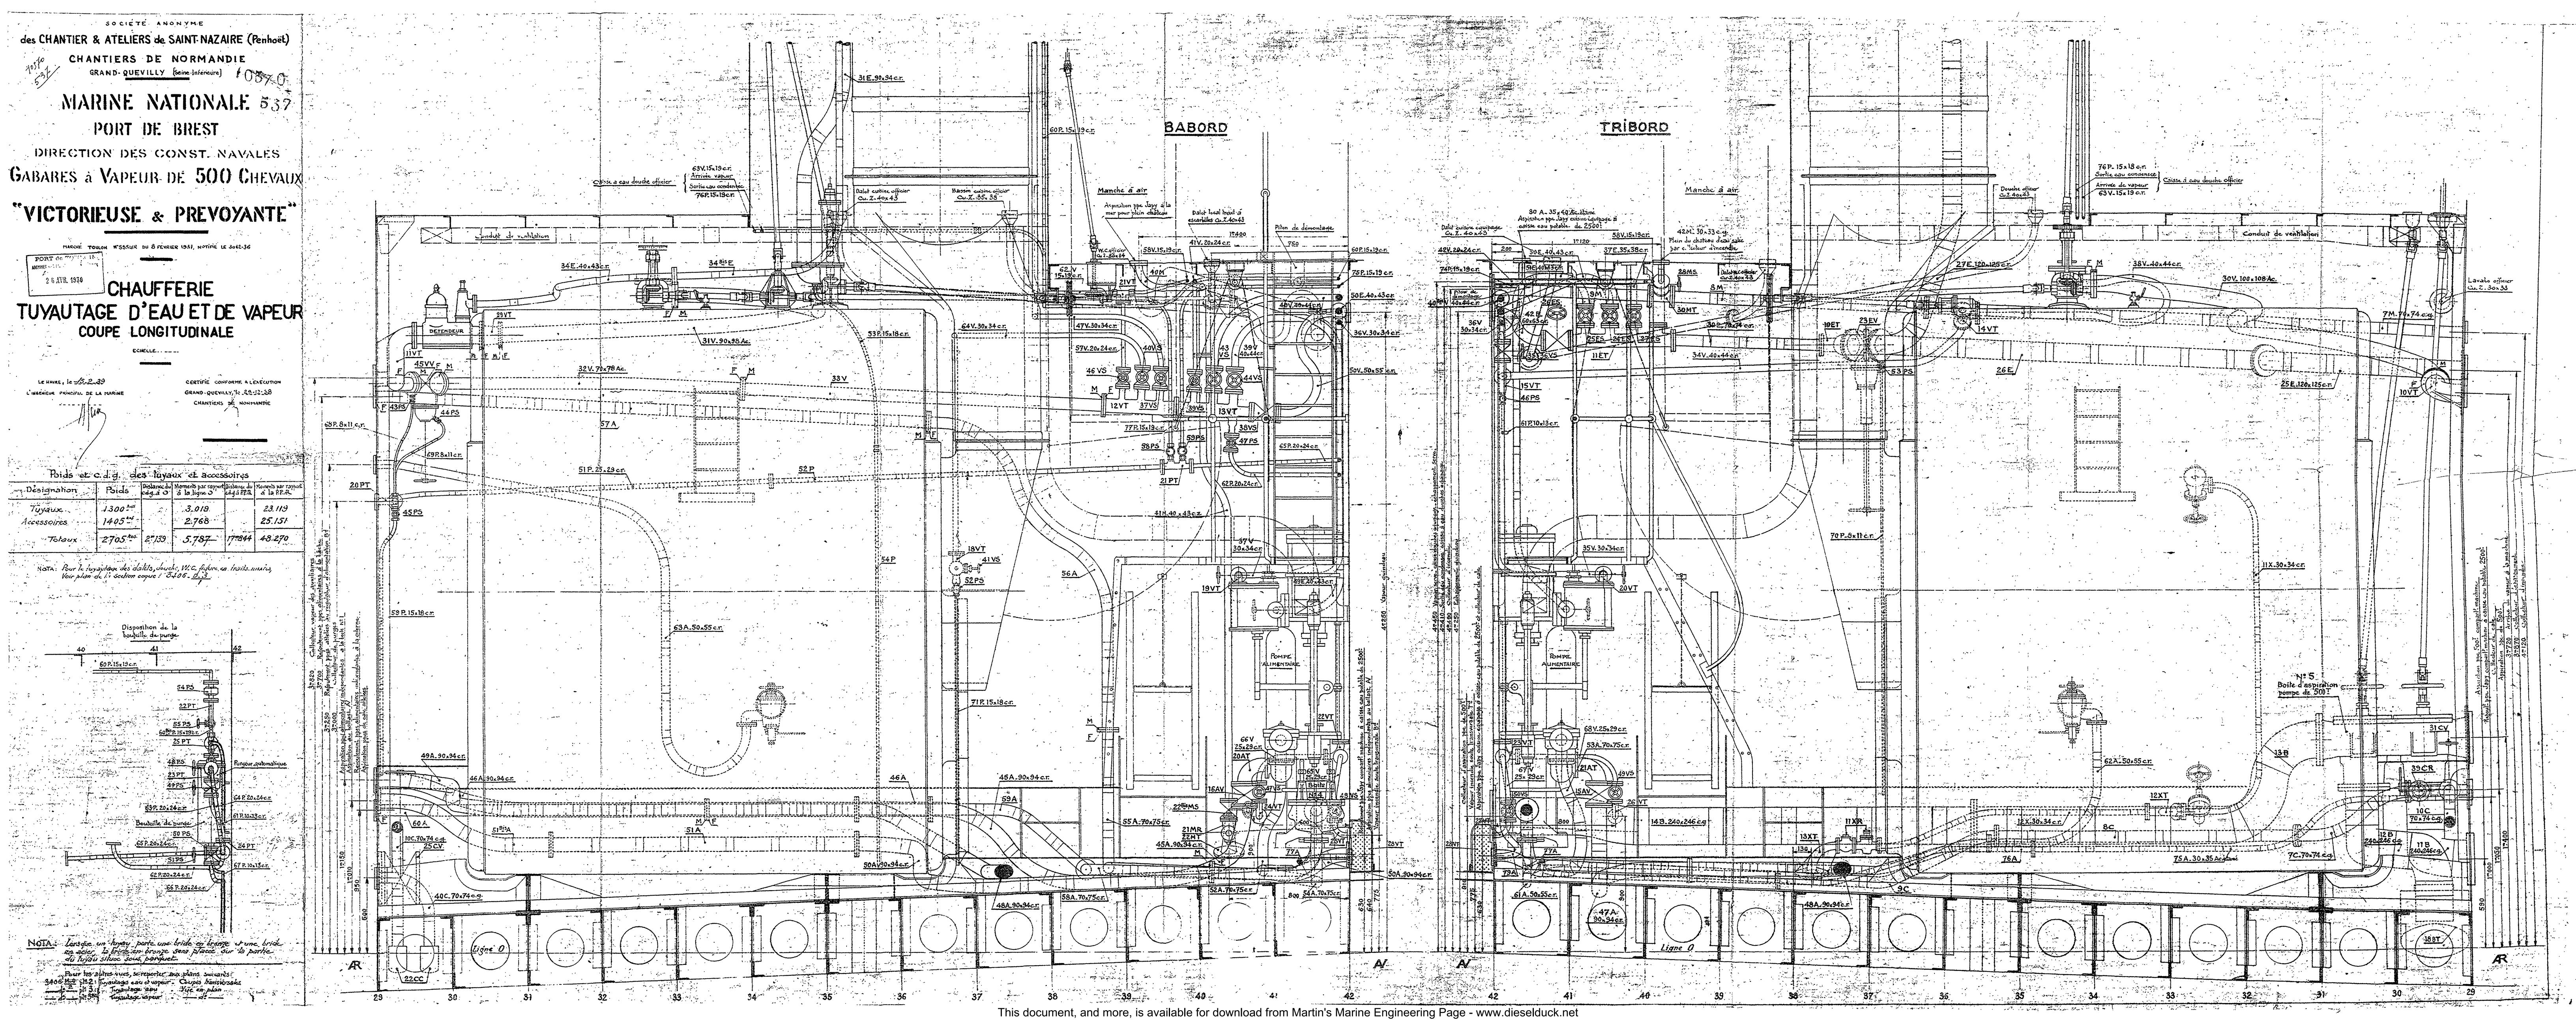

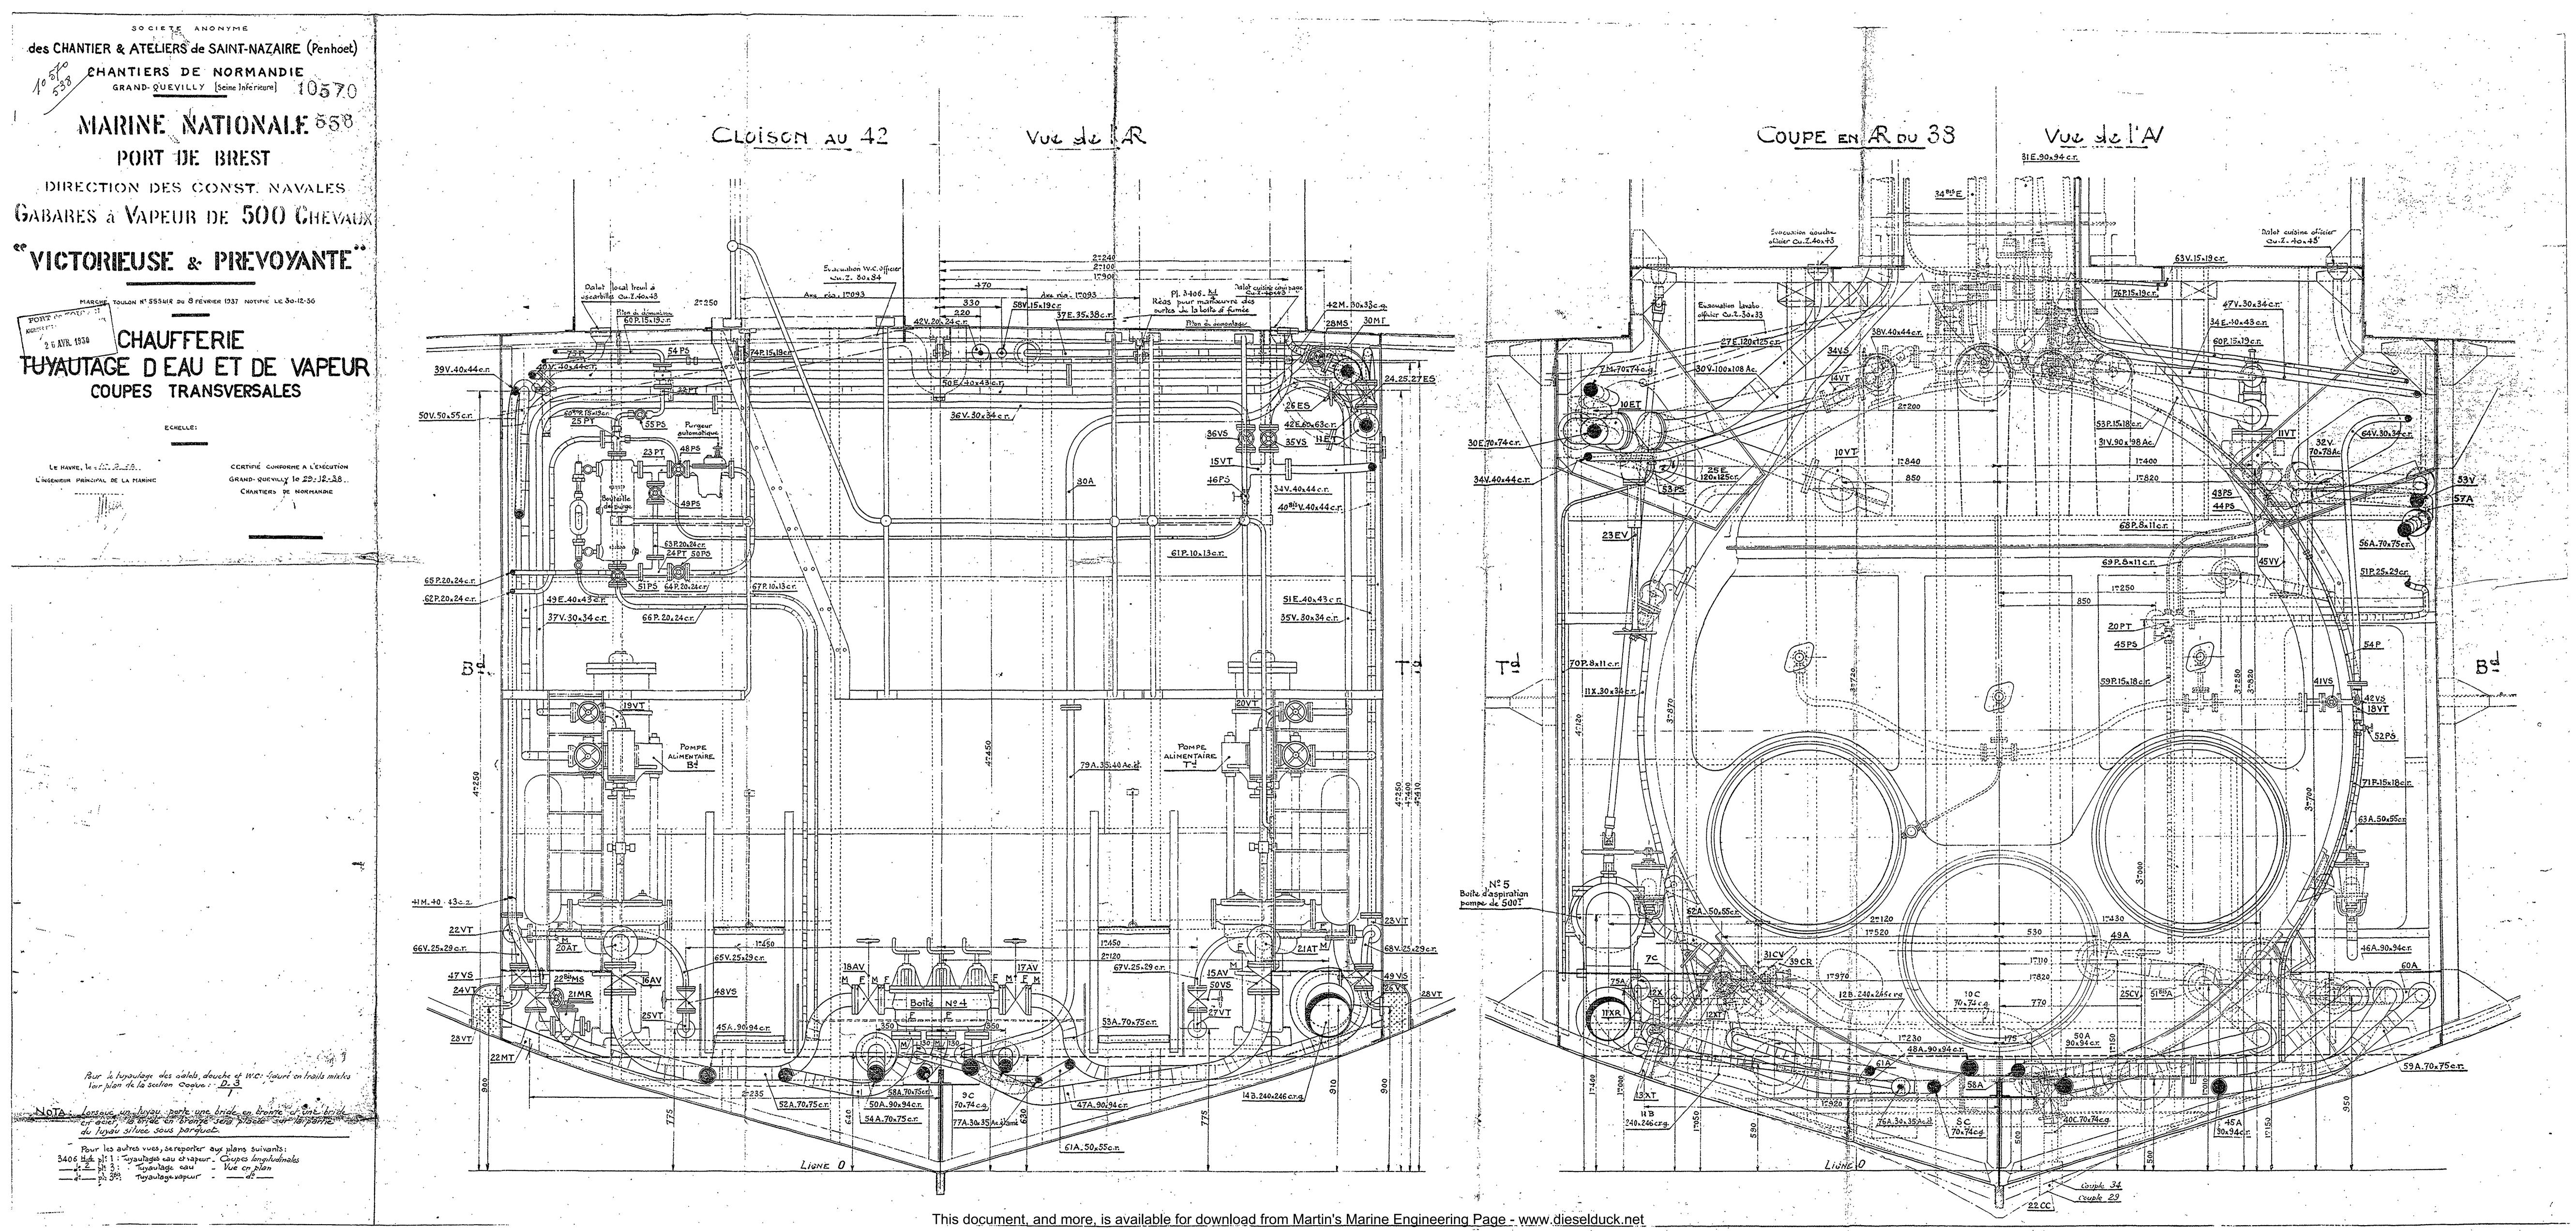

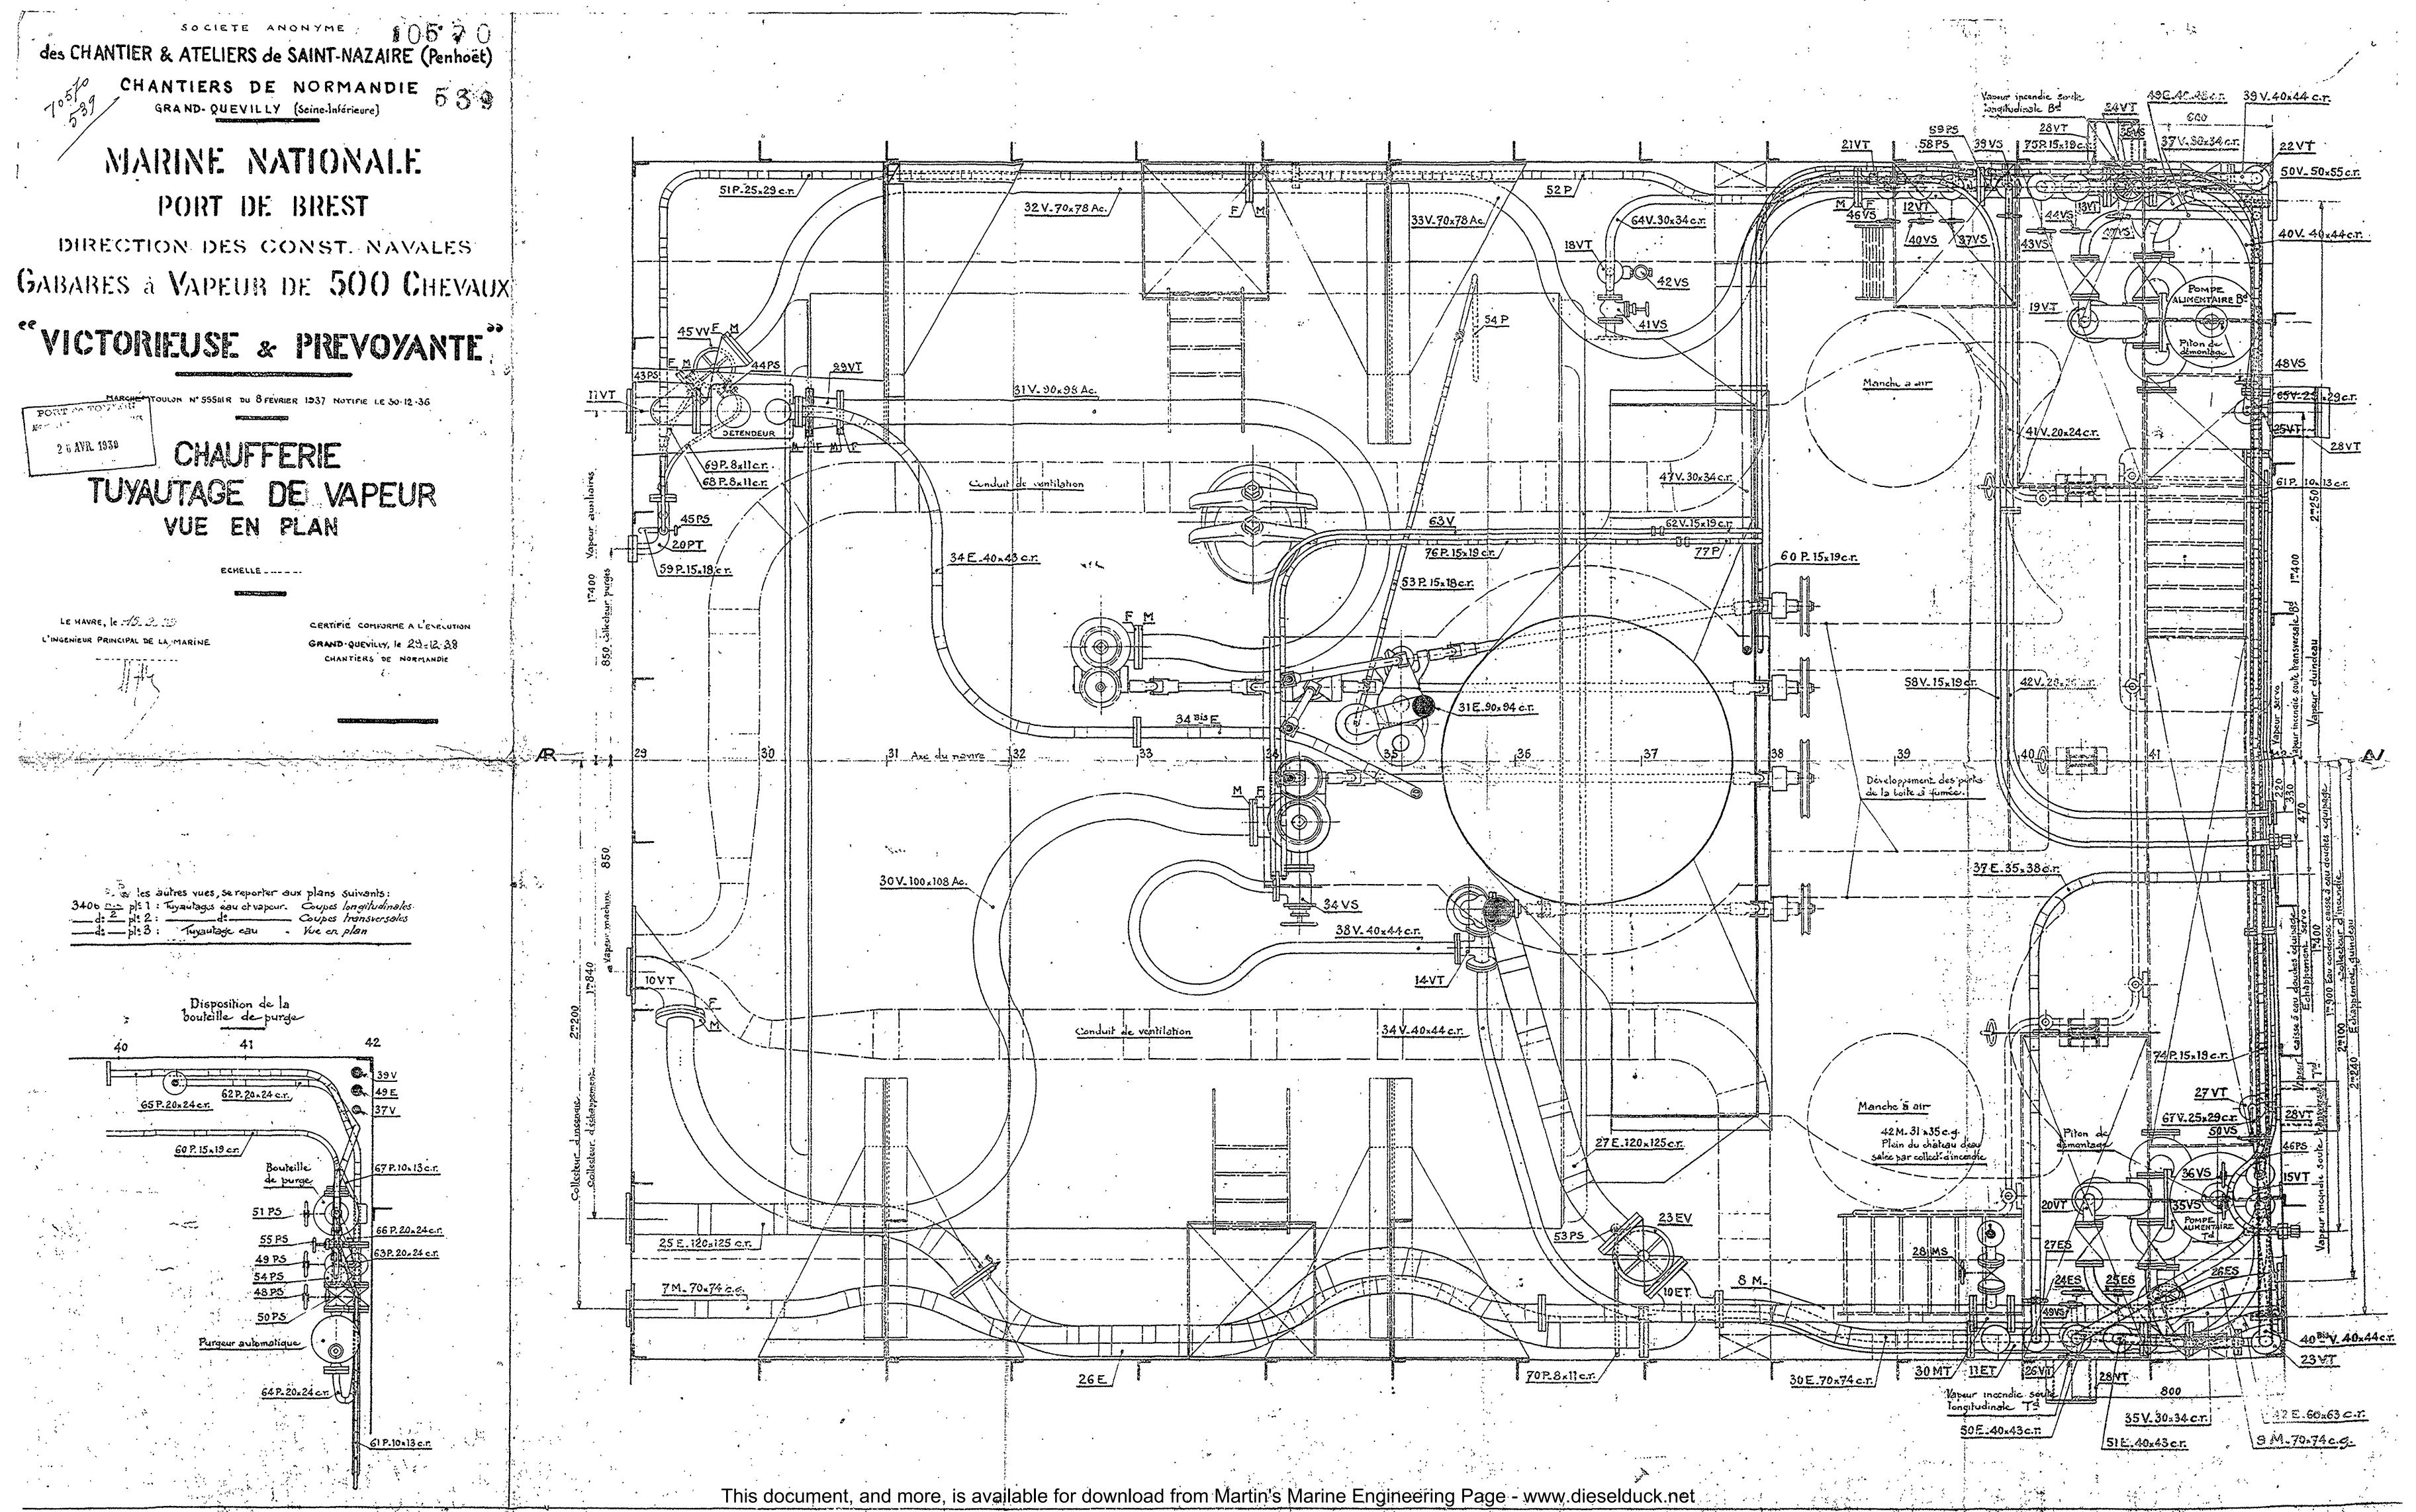

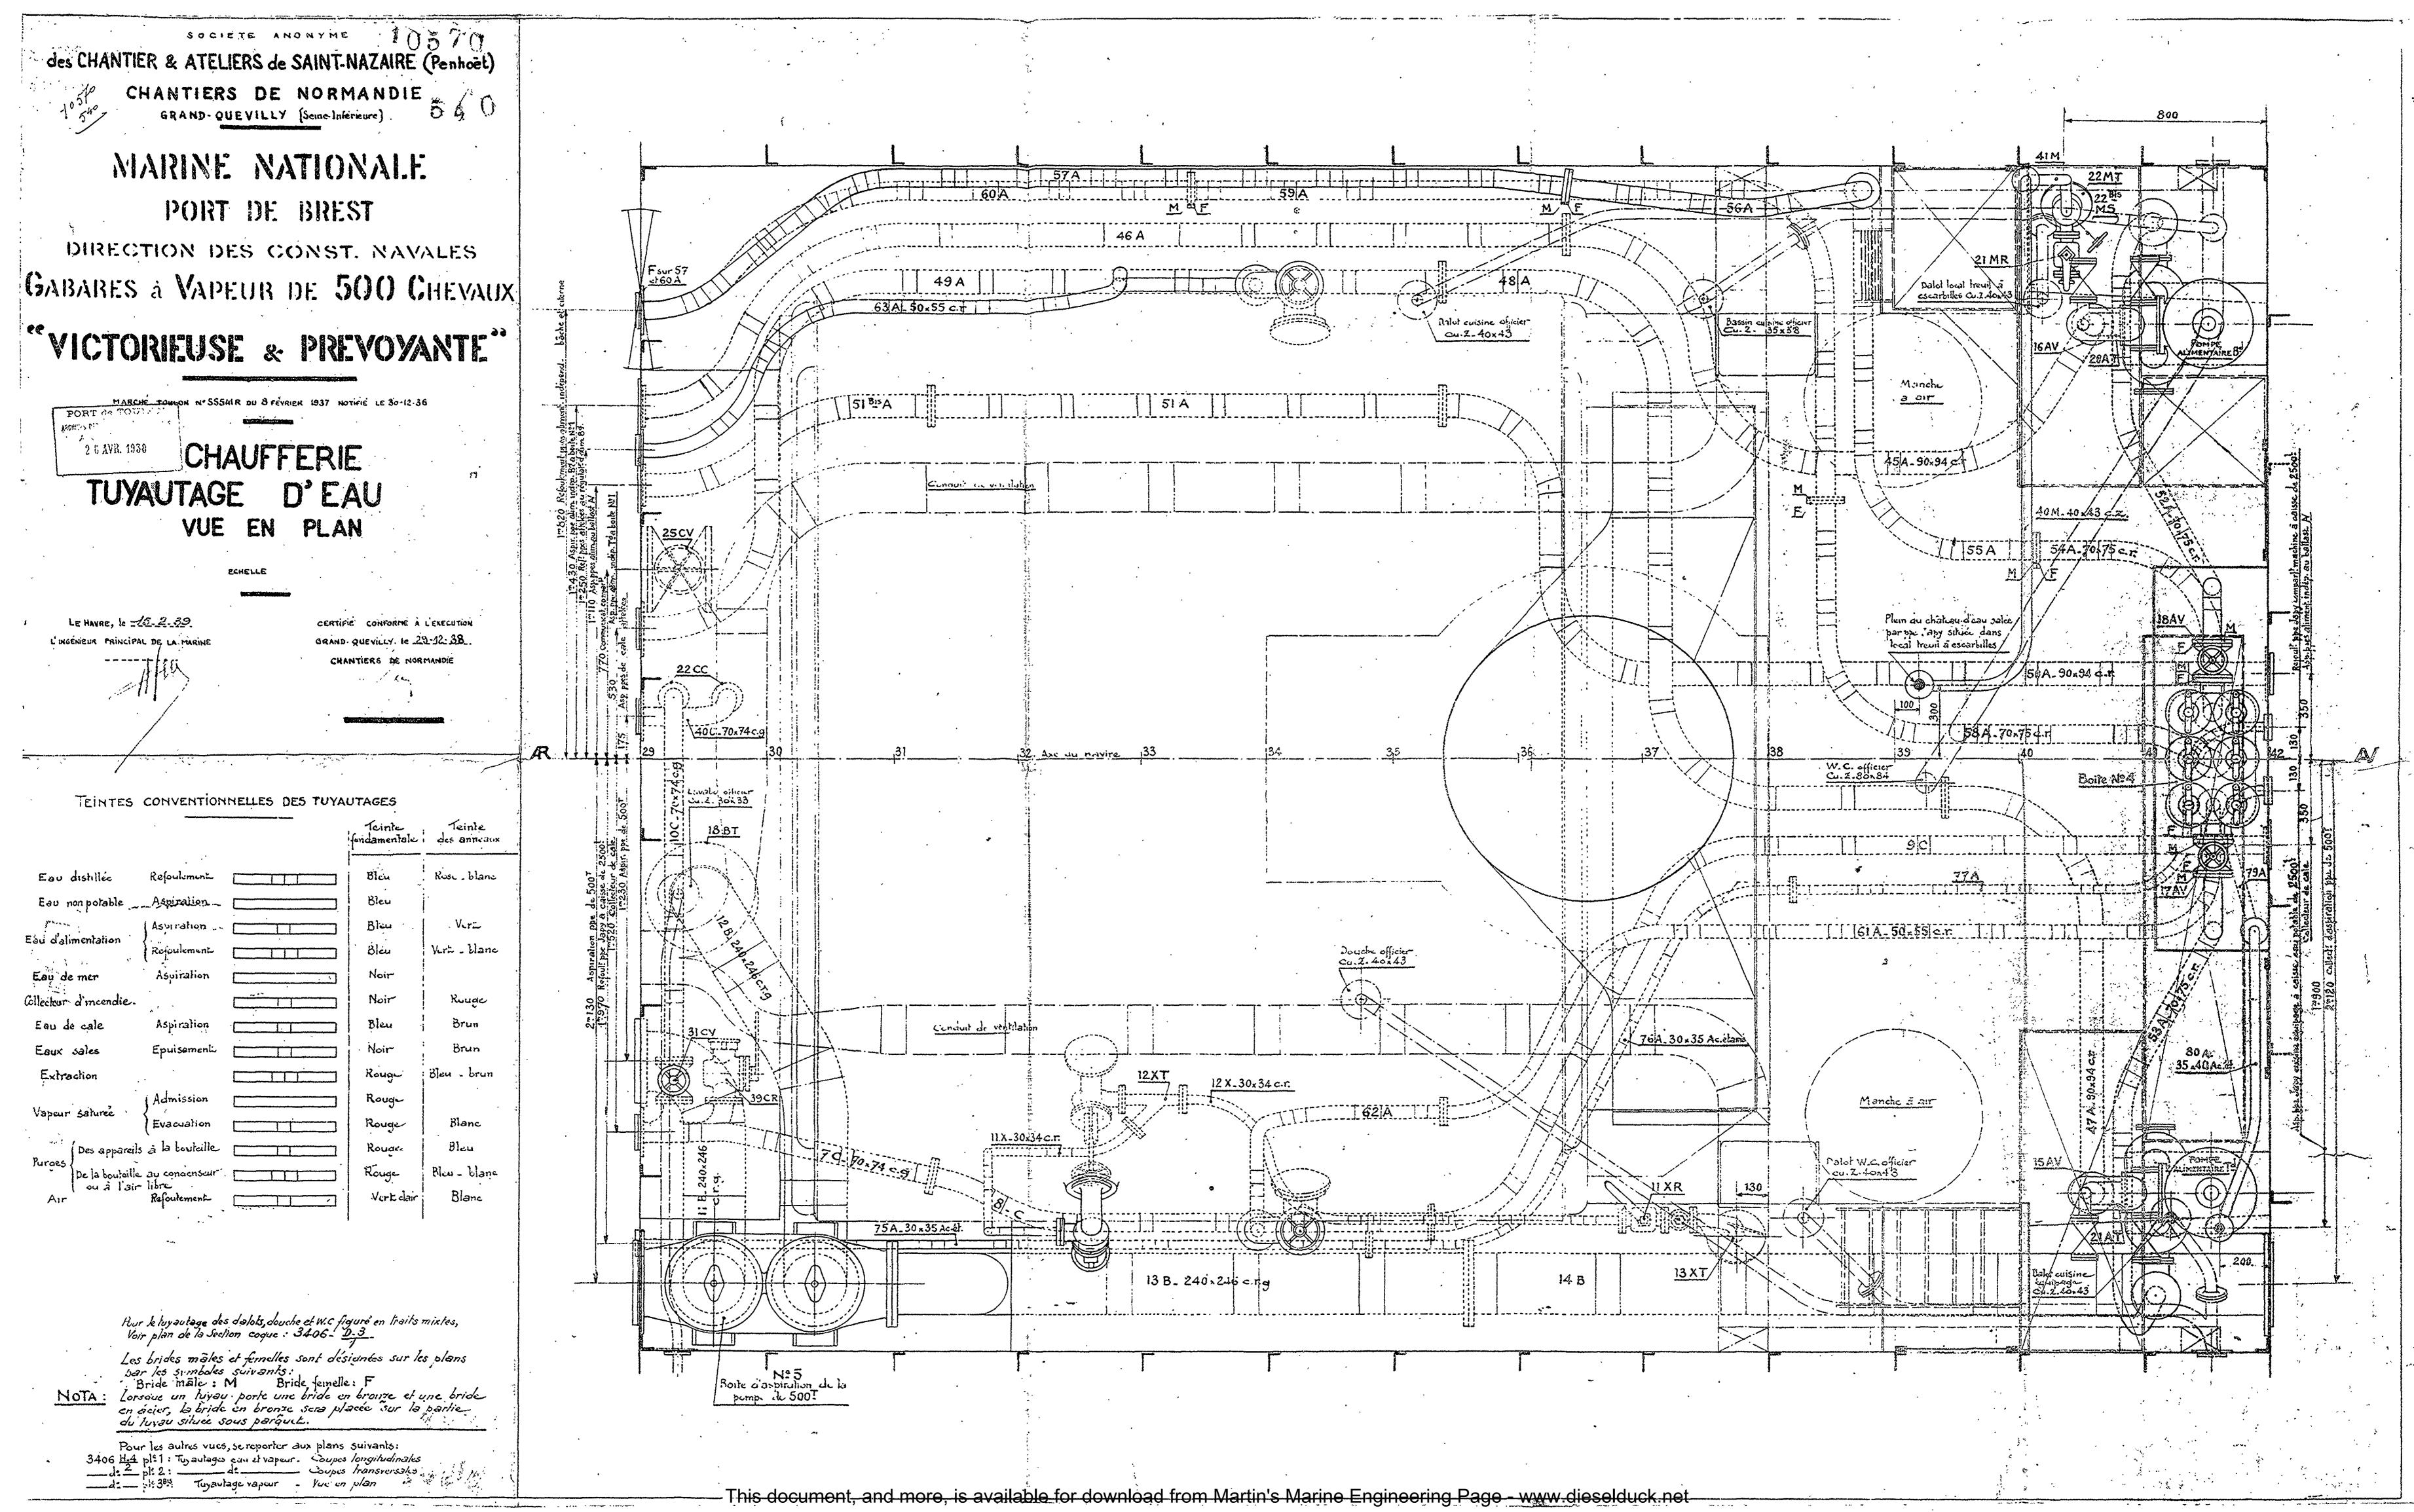

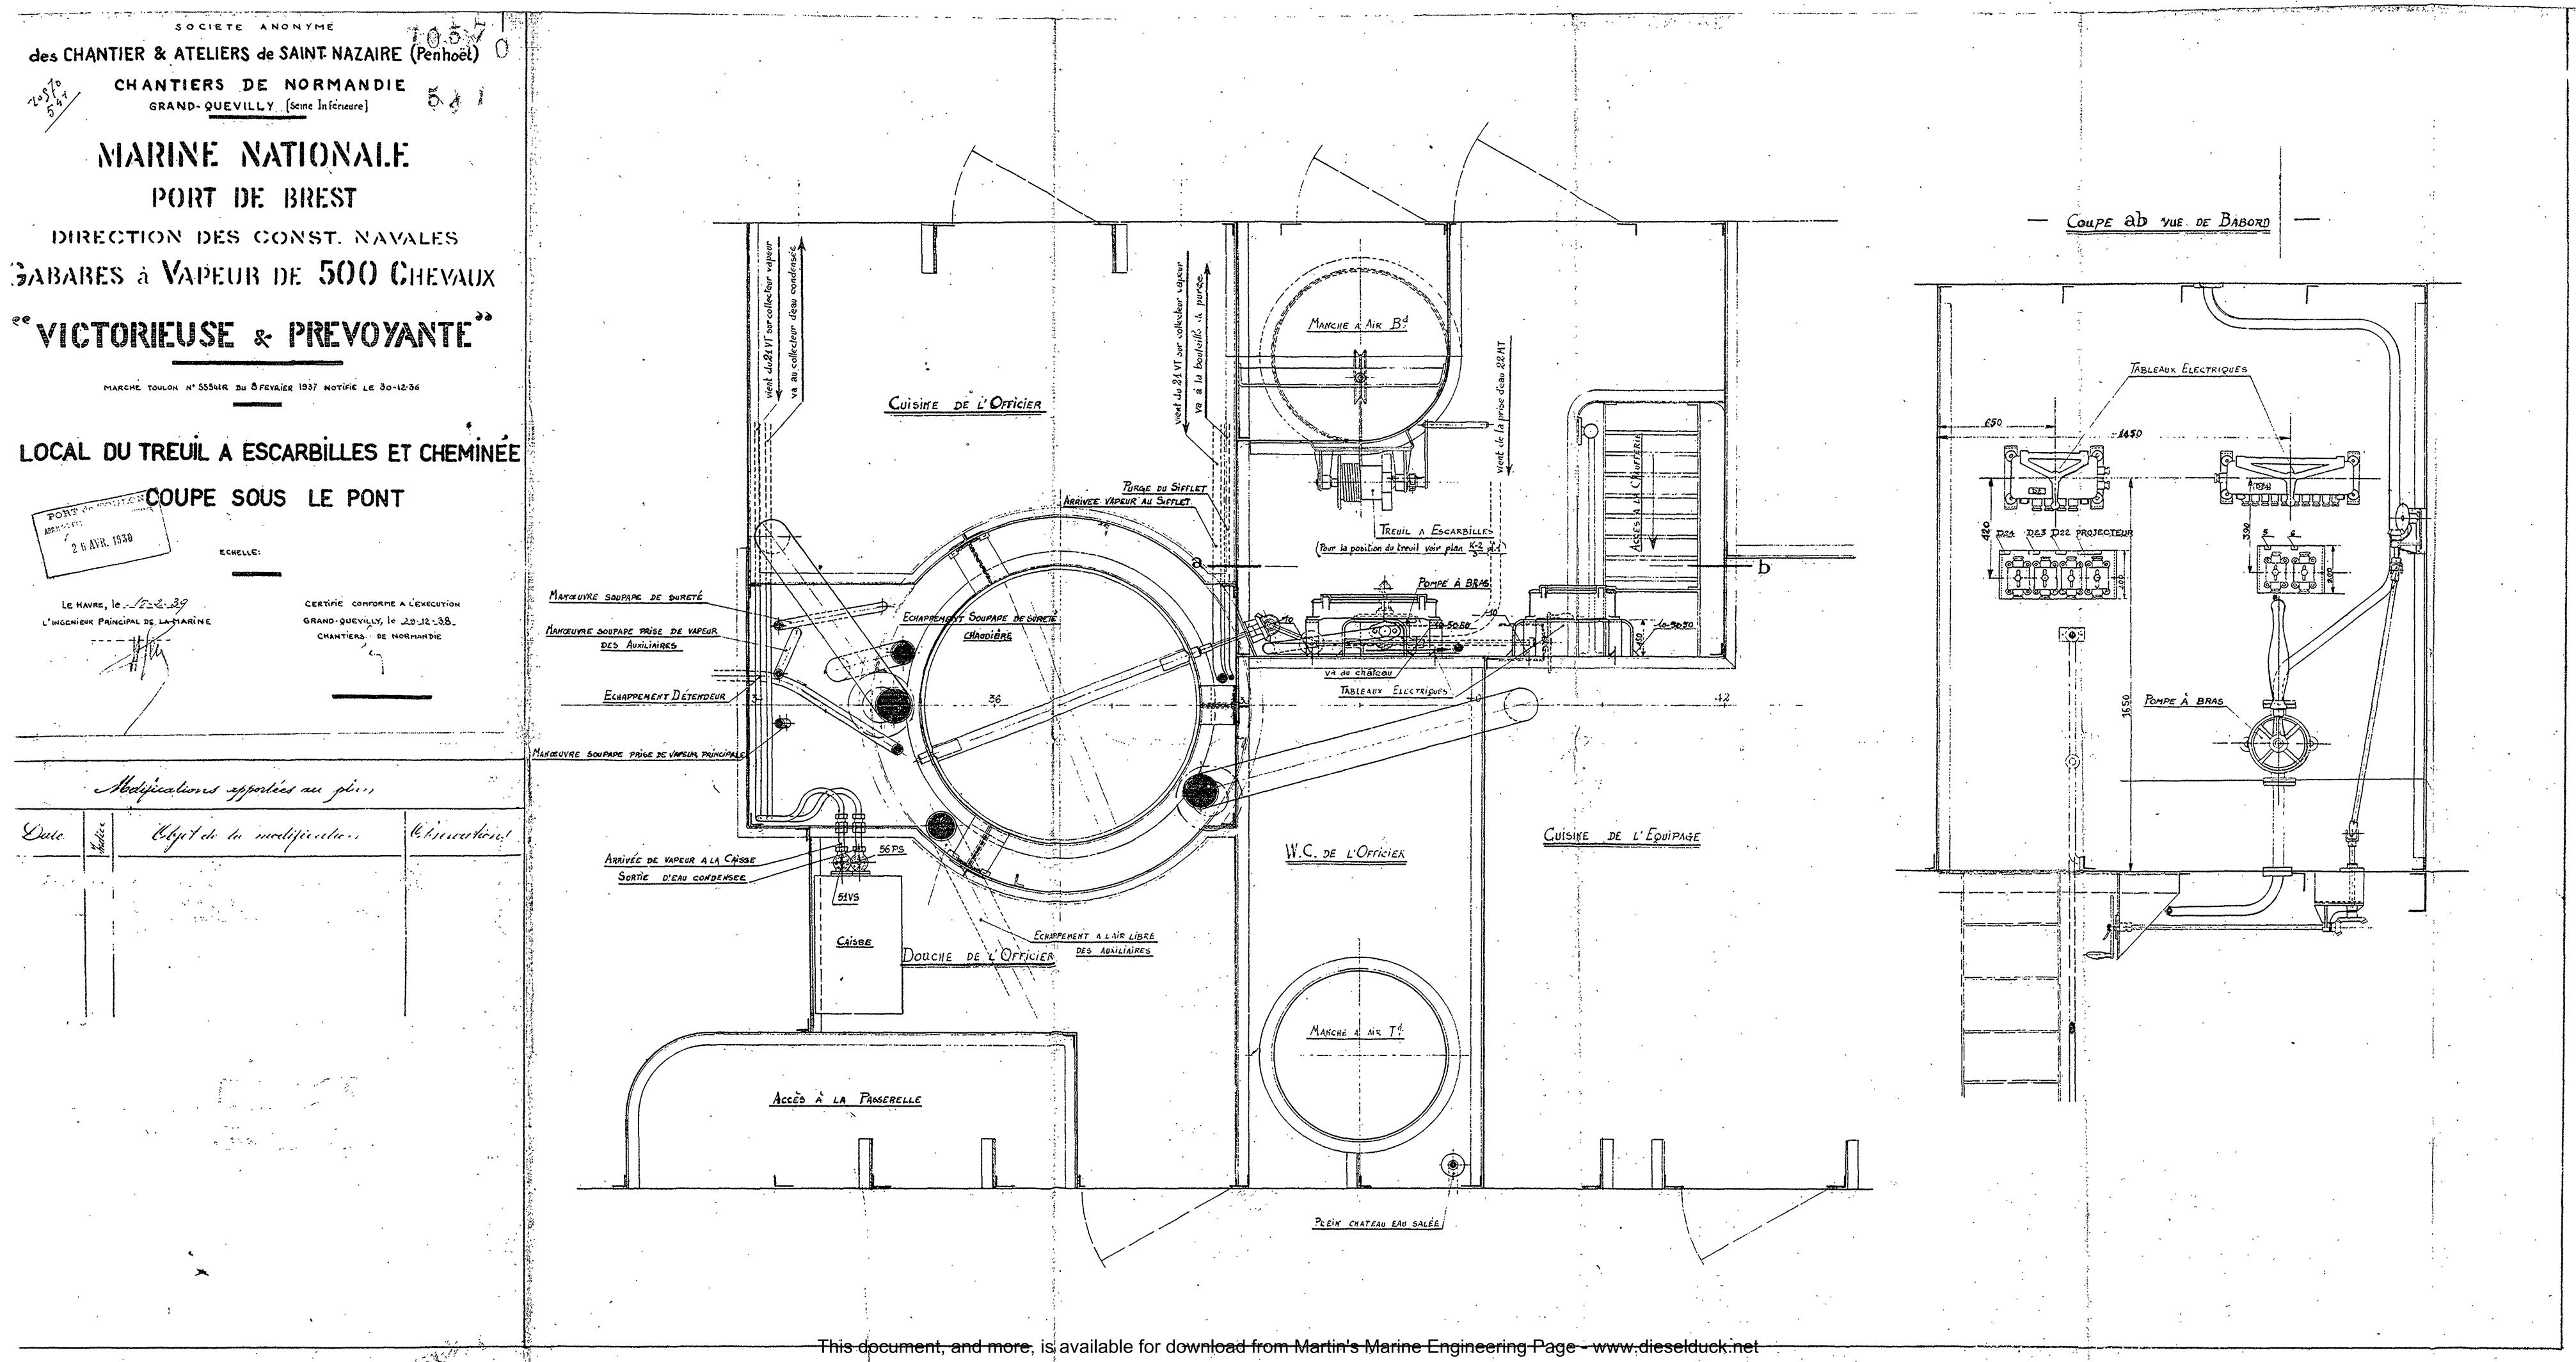

des CHANTIER, & ATELIERS de SAINT-NAZAIRE (Penhoët)

CHANTIERS DE NORMANDIE

GRAND-QUEVILLY (Seine-Inferieure)

MARINE NATIONALE

PORT DE BREST

DIRECTION DES CONST. NAVALES

105/2

10670

GABARES à VAPEUR DE 500 CHEVAUX

VICTORIEUSE & PREVOWNTE"

MARCHE TOULON Nº 55541R DU 8 FEVRIER 1937 NOTIFIE LE 30-12-36

Compartiment "Chausserie

PORT OF TON ENGLISHED AND 1930.

Momen clature des tuyaux, vannes, soupapes,
L'Ingenieur en Chef de la Marine, Chef du Service de la Surveillance. robinets et raccords.

-H11

CERTIFIE CONFORME A L'EXECUTION

GRAND-QUEVILLY, le 34.12. ?

CHANTIERS DE NORMANDIE

NOTA: Les reperes de celle nomenclature sont ceux portes sur les plans de huyautages suivants:

3406 H.4 plil : Coupes longitudinales

_____pl:2 : Courses Iransversales

____ de_pl:3 : Tuyaulage d'eau (lue en plan)

Local du treul à es proilles et cheminée

8406 0.5 : Tuyaurage of variage des auxilise de sont

3406 Dil poly 2: Ersemble des juvaulades d'évuisemen

						_
Vapeur	H.4	1.2	11 -	12	,	•
Extraction (-4-	-3	16	16		
Echappement	-Q-	4.5	13	.13		
Purges	.d.	6.7	14.	14	3.	
Eau d'alimentation	54.	8	15	15	15	
Eau de cale	D_1	9	17	17	٠,	
Eau de mer :	D.2	9.	17	17		
Epuisoment	D_1	.9	17	17	17	Γ
Eau distillée	0.4	10			:	
	5	}	1 . !			

This document, and more, is available for download from Martin's Marine Engineering Page - www.dieselduck.ne

des CHANTIER & ATELIERS de SAINT-NAZAIRE (Penhoët)

CHANTIERS DE NORMANDIE

GRAND-QUEVILLY (Seine Inférieure)

MARINE NATIONALE 548 PORT DE BREST

GABARES à VAPEUR DE 500 CHEVAUX

"VICTORIEUSE & PREVOYANTE"

MARCHÉ TOULON HE 5554IR DU 8 FÉVRIER 1937 NOTIFIÉ LE 30-12-36

TUYAUTAGES D'EAU ET DE VAPEUR

VUE EN PLAN

LE HAVRE, 10 -102.39

CERTIFIÉ CONFORME À L'EXÉCUTION

INGÉNIEUR PRINCIPAL DE LA MARINE

GRAND-QUEVILLY, 10 20:12:38...


CHANTIERS DE NORMANDIE

TEINTES CONVENTIONNELLES DES TUYAUTAGES.


		TEINTE FONDAMENTALE	Teinte ors Ahreaux.
EAU DISTILLÉE Aspiration		Bleu	Rese.
Resement		Blzu	Rose - Blanc
EAU DOUCE PUTABLE { Aspendion		Bleu	
Perculement		Bleu	Blanc
EAU D'ALIMENTATION Apprehion		Blea	Vert
Reforment		Bleu	Vert : Blanc
EAU DE MER Aspiration		Moir	
Refoulement ?		Noir	- Blanc
COLLECTEUR D'INCEMOIE.		Noir.	Rouge
EAU DE CALES Aspiration		- Sleu	Brun
Refodement	نــــنــــــــــــــــــــــــــــــــ	Bleu	Brun . Blanc
EAUX SALES (ERISEMENT) Aspiration		Ploir	Brun
Refeulement		Noir	Brun - Blanc
EXTRACTION		. Rouge	Bleu - Brun
VAPEUR SATUREE & Admission		Roude	
Exacuation .		Rouge	Blanc
Purges 1) Des apporeils à la bouleille.		Rouge	Bleu
De la hérieille au condenseur ou à l'air-libre.		Rouge -1	Blou , Blanc
Air Refoulement		Vert clair	Blanc
MLE DE GRAISSAGE Resculement		: Gune	Black

_ NOTA .

Lorsqu'un tuyau portera une bride en bronze et une bride en acier, la bride en l'enze sons parquet.

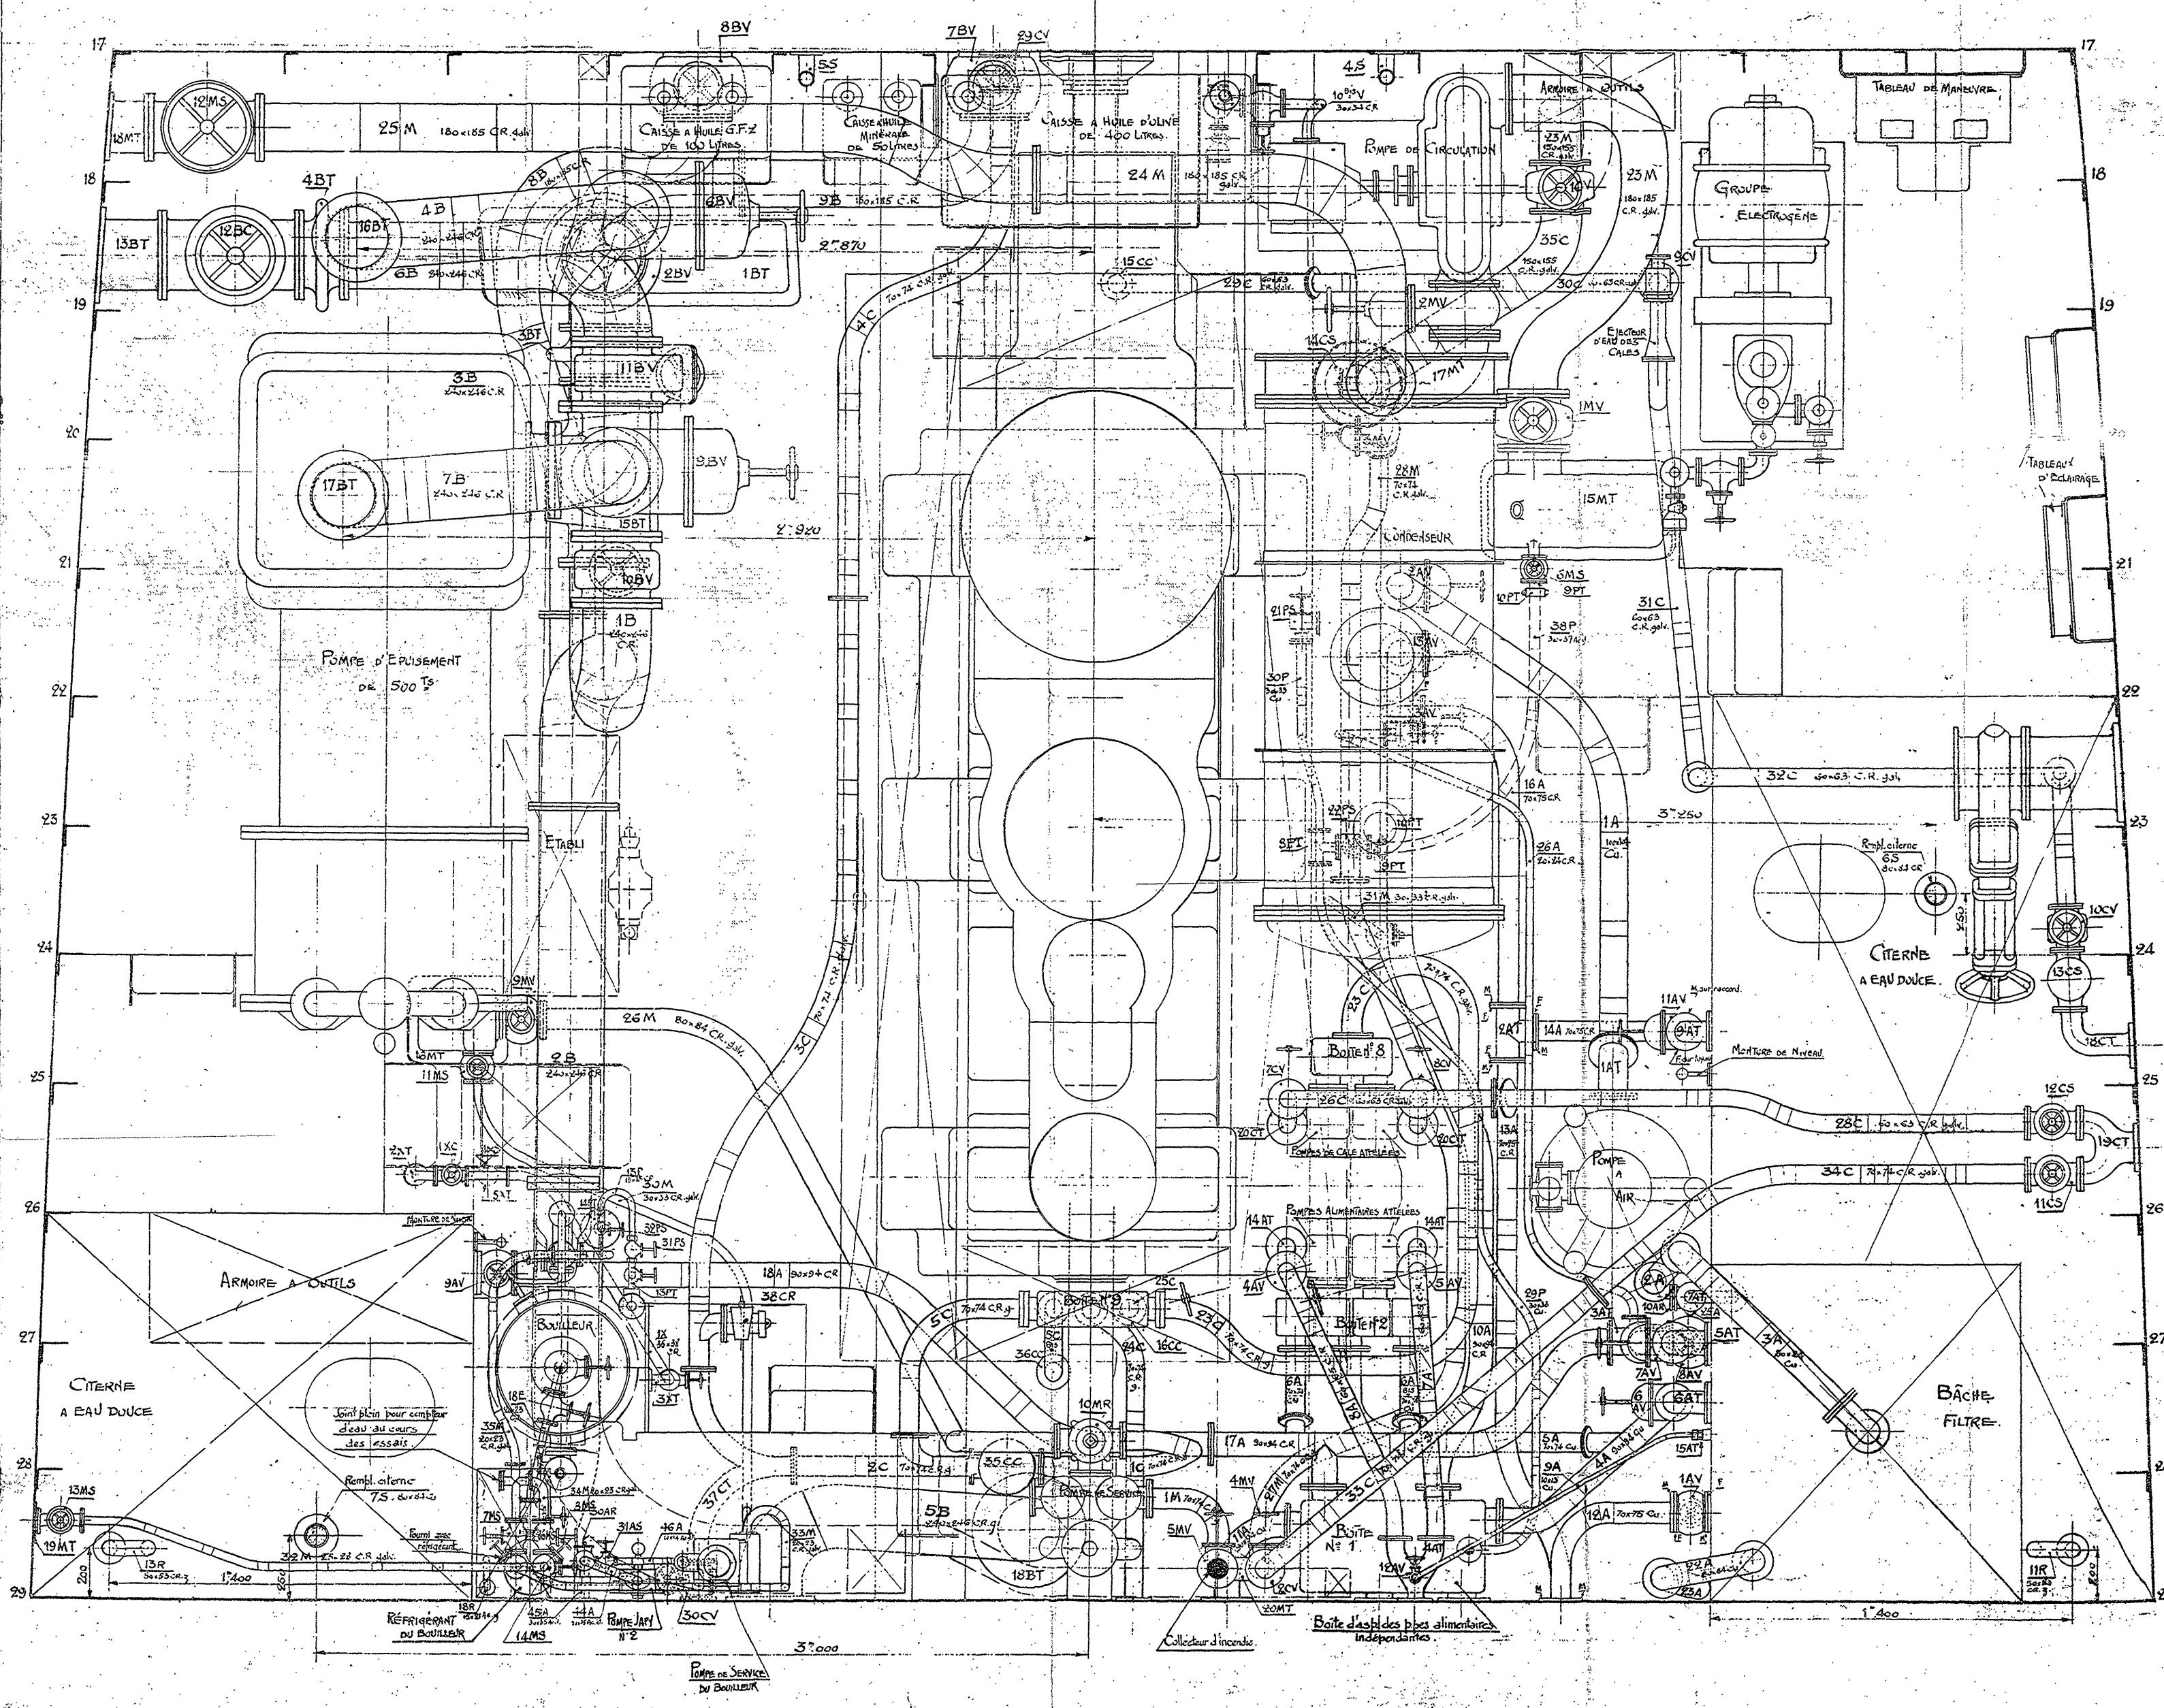

This document, and more, is available for download from Martin's Marine Engineering Page - www.dieselduck.net

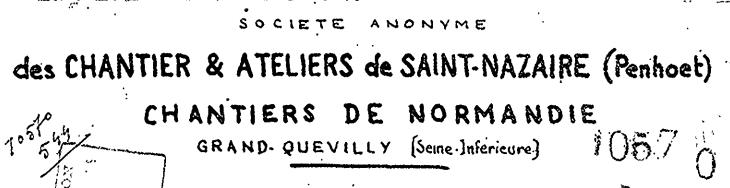

MARINE NATIONALE 544
PORT DE BREST

DIRECTION DES CONST. NAVALES

GABARES à MAPEUR DE 500 CHEVAUX

"VICTORIEUSE & PREVOYANTE

ARCHE TOULON Nº 555MR DU 8 FEVRIER 1937 NOTIFIE LE 30-12 36

TUYAUTAGE D'EAU ET DE VAPEUR


COUPE LONGITUDINALE T


LE HAVRE, le -15.2.39	CERTIFIE CONFORME A L'EXECUTION
INGENIEUR PRINCIPALI DE LA MARINE	GRAND-QUEVY, 10 29-42-38.
HIGH	CHANTIERS DE NORMANDIE
	· .~
	i
, /	

TEI	ITES CONVENT	TONNELLES DES TU	YAUTAGES	
·		•	TEINTS CLASS	TEINTE OCS AHNESUX
Eau distillée	J Aspiration		Bles	Rese
THO DIGITAL	Refoulement		Blea	Rose, Blanc
EAU DOUCE POTABLE	Aspiration		Bleu	
THO DOUCE POTABLE	Refoulement	· :11	Bleu	Blanc
EAU D'ALIMENTATION	Aspiration		Bleu	Vcrt
LAC D ALIMEN MION	Refoulement		Bleu	Vart. Blanc
EAU DE MER	(Aspiration:		Noir	
THO DE MEX	Refoulement:		Noir	Blanc
COLLECTEUR D'INCE	HOIE .		Noir	Roude .
EAU DE CALE	Aspiration		Bleu	Brun
- the second	Refoulement		Bleu	Brun, Blanc
". Equx sques (Epuisement)	Aspiration		Neir	Brun
CHOX SHIES (CROISERENT)	Réfoulement		Noir	Brun. Blanc
EXTRACTION			Rouge	Pleu - Brun
VARELIA CATIRÓN	Admission		Rouge.	
VAPEUR SATURÉE	Evacuation		Rouge	Blane
Purges Octobbe	neils à la bouteille		. Roude	Bleu
De la boute	alle au condenseur air libre.		Route	Blow Blone
AIR	Refoulement		Vert clair	Blanc.
HUILE DE GRAISSAGE	. Refoulement		Jame	Blanc.

. NOTA

La plorde des extindres des auxiliaires se tora à la cale, colle des extindres des auxiliaires de pont se fera à la mor.

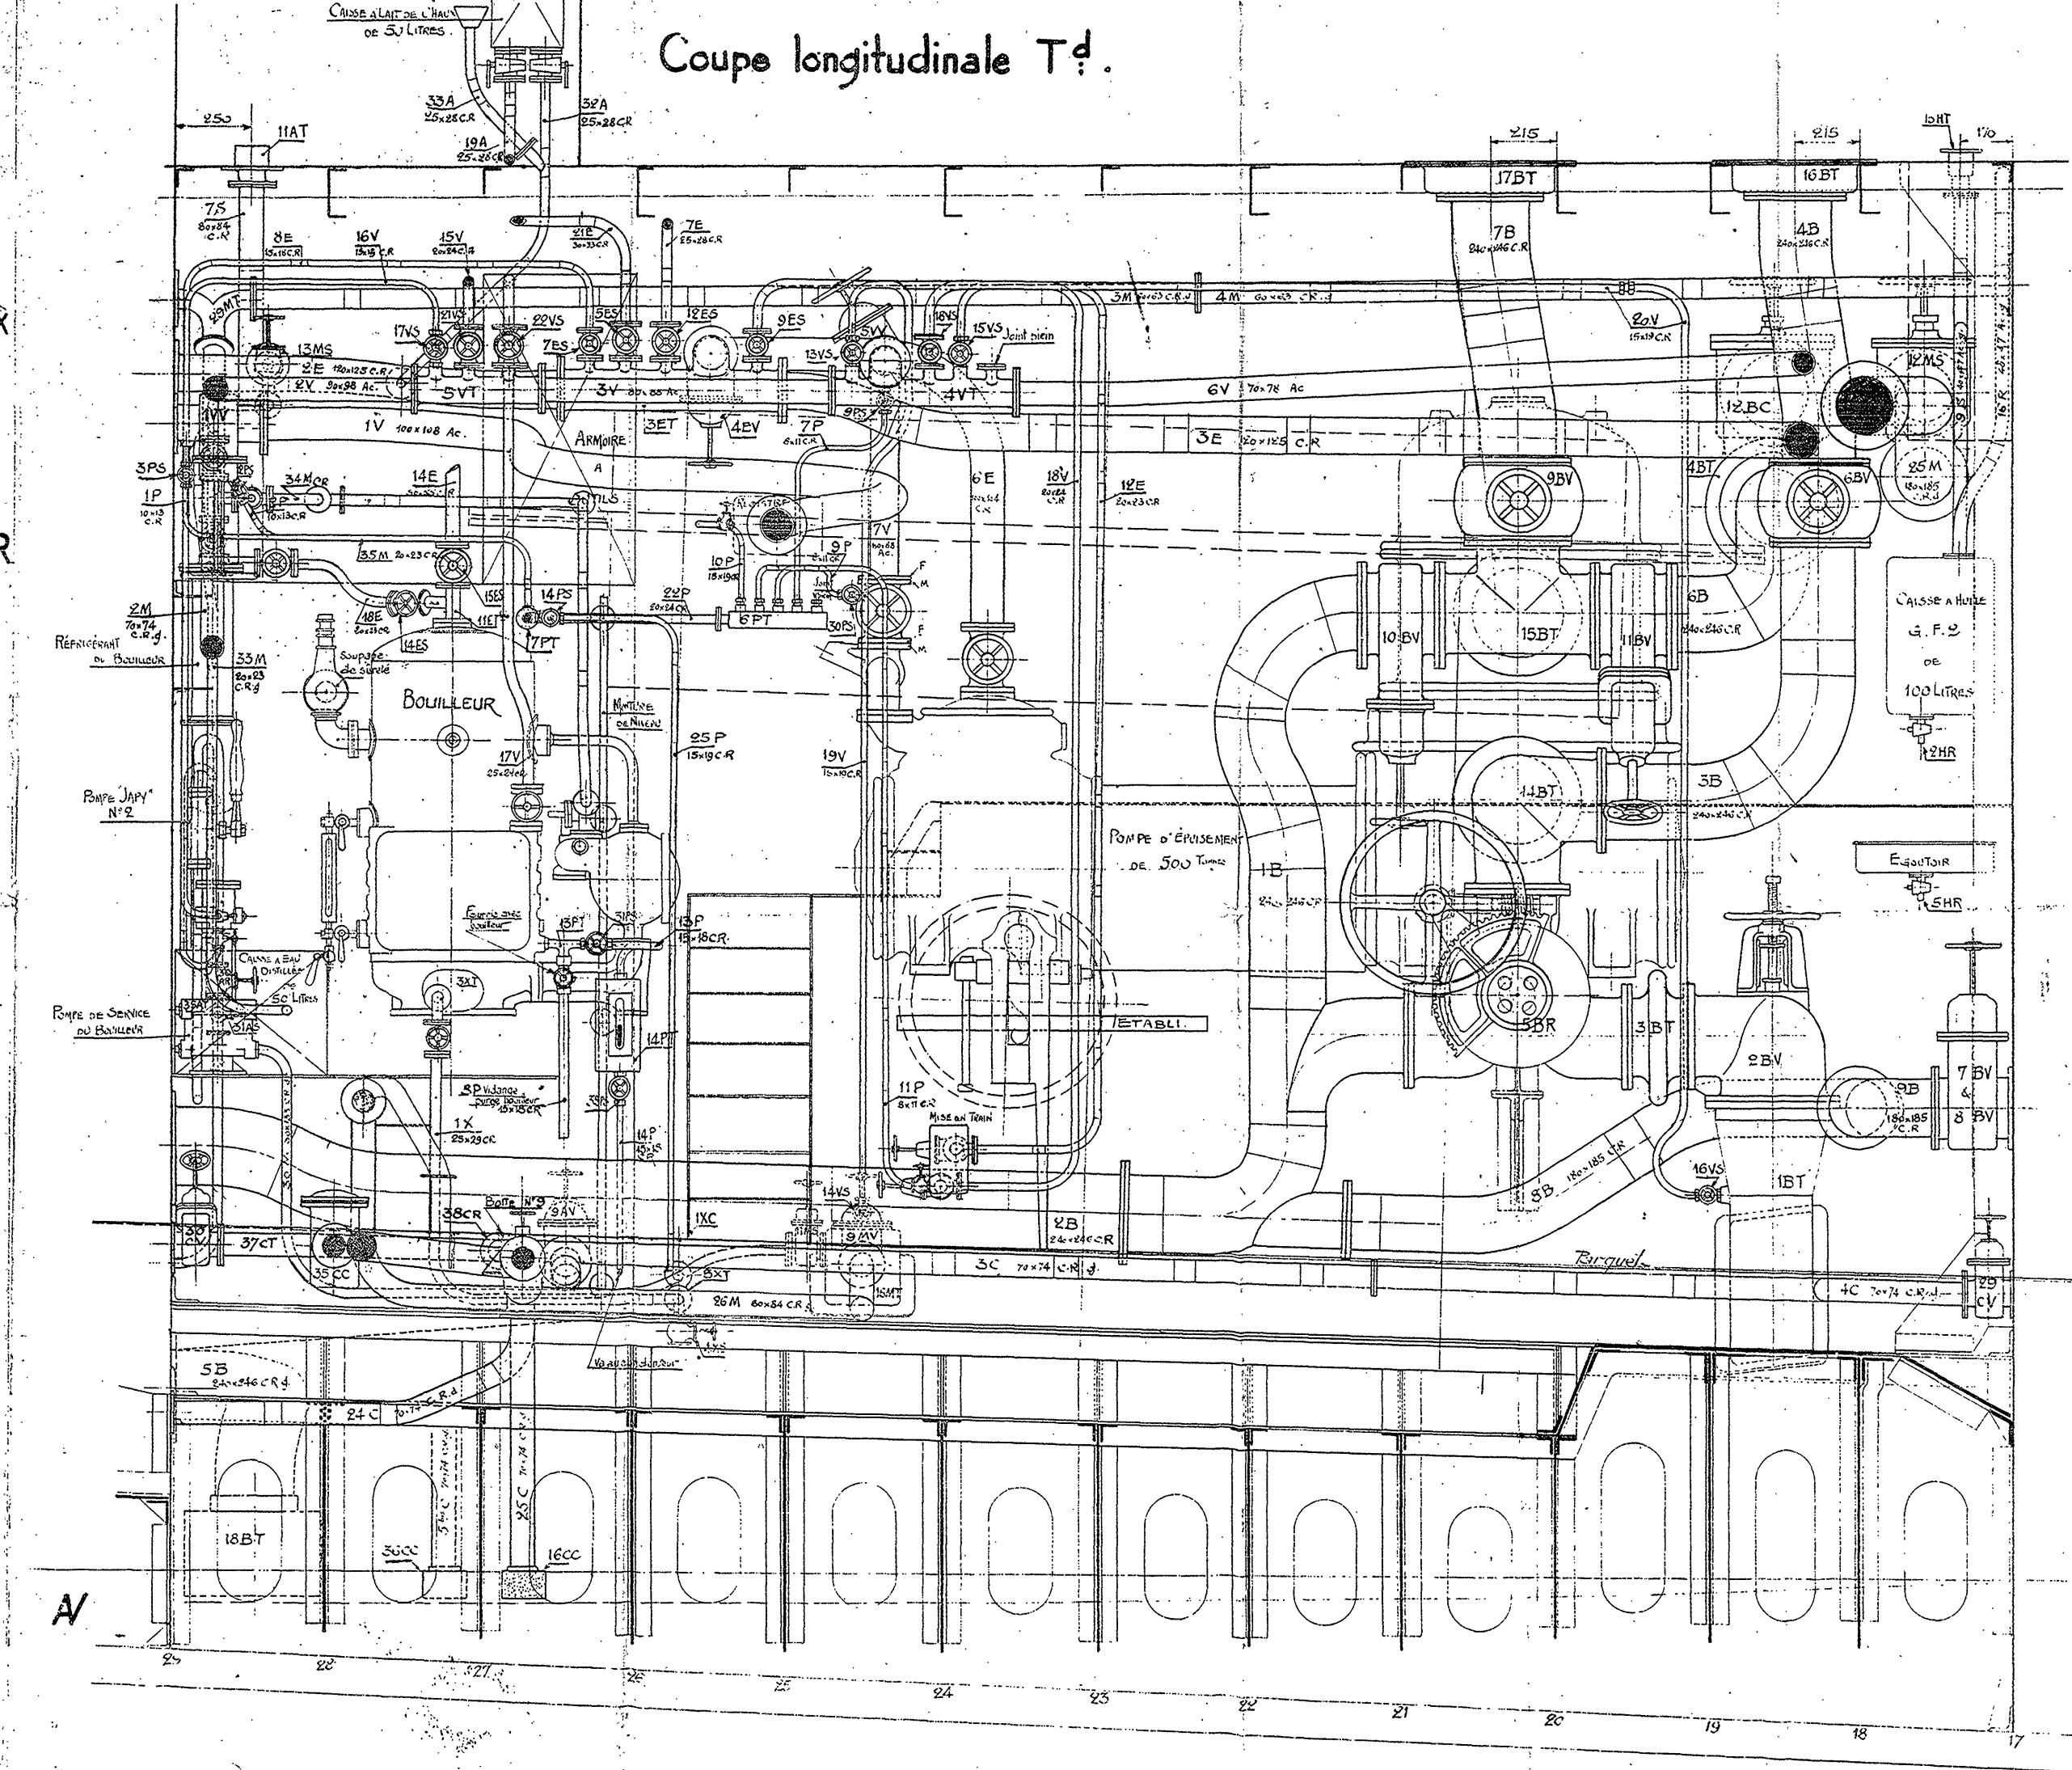

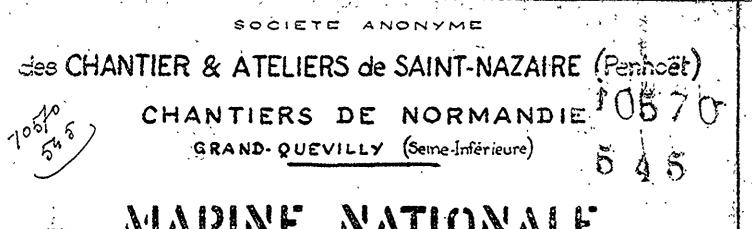

MARINE NATIONALE.
2 6 AVR. 1930
PORT DE BREST

DIRECTION DES CONST. NAVALES


GABARES à VAPEUR DE 500 CHEVAUX


"VICTORIEUSE & PREVOYANTE"


MARCHÉ TOULON Nº 55541R DU 8 FÉVRIER 1937, NOTIFIÉ LE 30-12-36

TUYAUTAGE DEAU ET DE VAPEUR COUPE LONGITUDINALE B

TEIN	TES CONVENT	IONNELLES DES TUY	AUTAGES.	egy er e
			TEINTE FONDAMENTALE	TEINTE CES ANNEAUX
	Aspiration	ر السنات	Bleu	Rose
EAU DISTILLEE	Refoulement		Bleu	Rose Blane
	(Aspiration		Bless	
EAU DOUCE POTABLE «	Refoundate		Blive	Blanc
and the second s	(Aspiration		Bleu	Vert .
EAD O' ALIMENTATION	Refoulement		Blew	Vert : Blanc
	Aspiration		Noir	
EAU DE MER	Reloulement -		Noir	Blanc
COLLECTEUR D	INCERDIE		Noir	Rouge
EAU DE CALE	Aspiration -		Blev	Brug :
LAU DE CALE	Refoulement		Bleu	Brun Blanc
±	(Aspiration		Hoir	Brun
AUX SALES (EPUSEMENT)	Resoulement		Moir	Brun Blanc
EXTRACTION	***		Rouge	Bleu- Brun
1/:	Admission		Rouge	
VAPEUR SATURÉE	Evacuation		Rouge	Blanc
Des appar	rails à la bouteille		Rouge	Bleu
Purges De la boul	teille au condenseur air libre		Rouge	Blev. Blanc
AIR	"Refaulement	:	Vert doir	Blanc
HUILE DE GRAISSAGE	Reloidament		Jaune.	Blanc

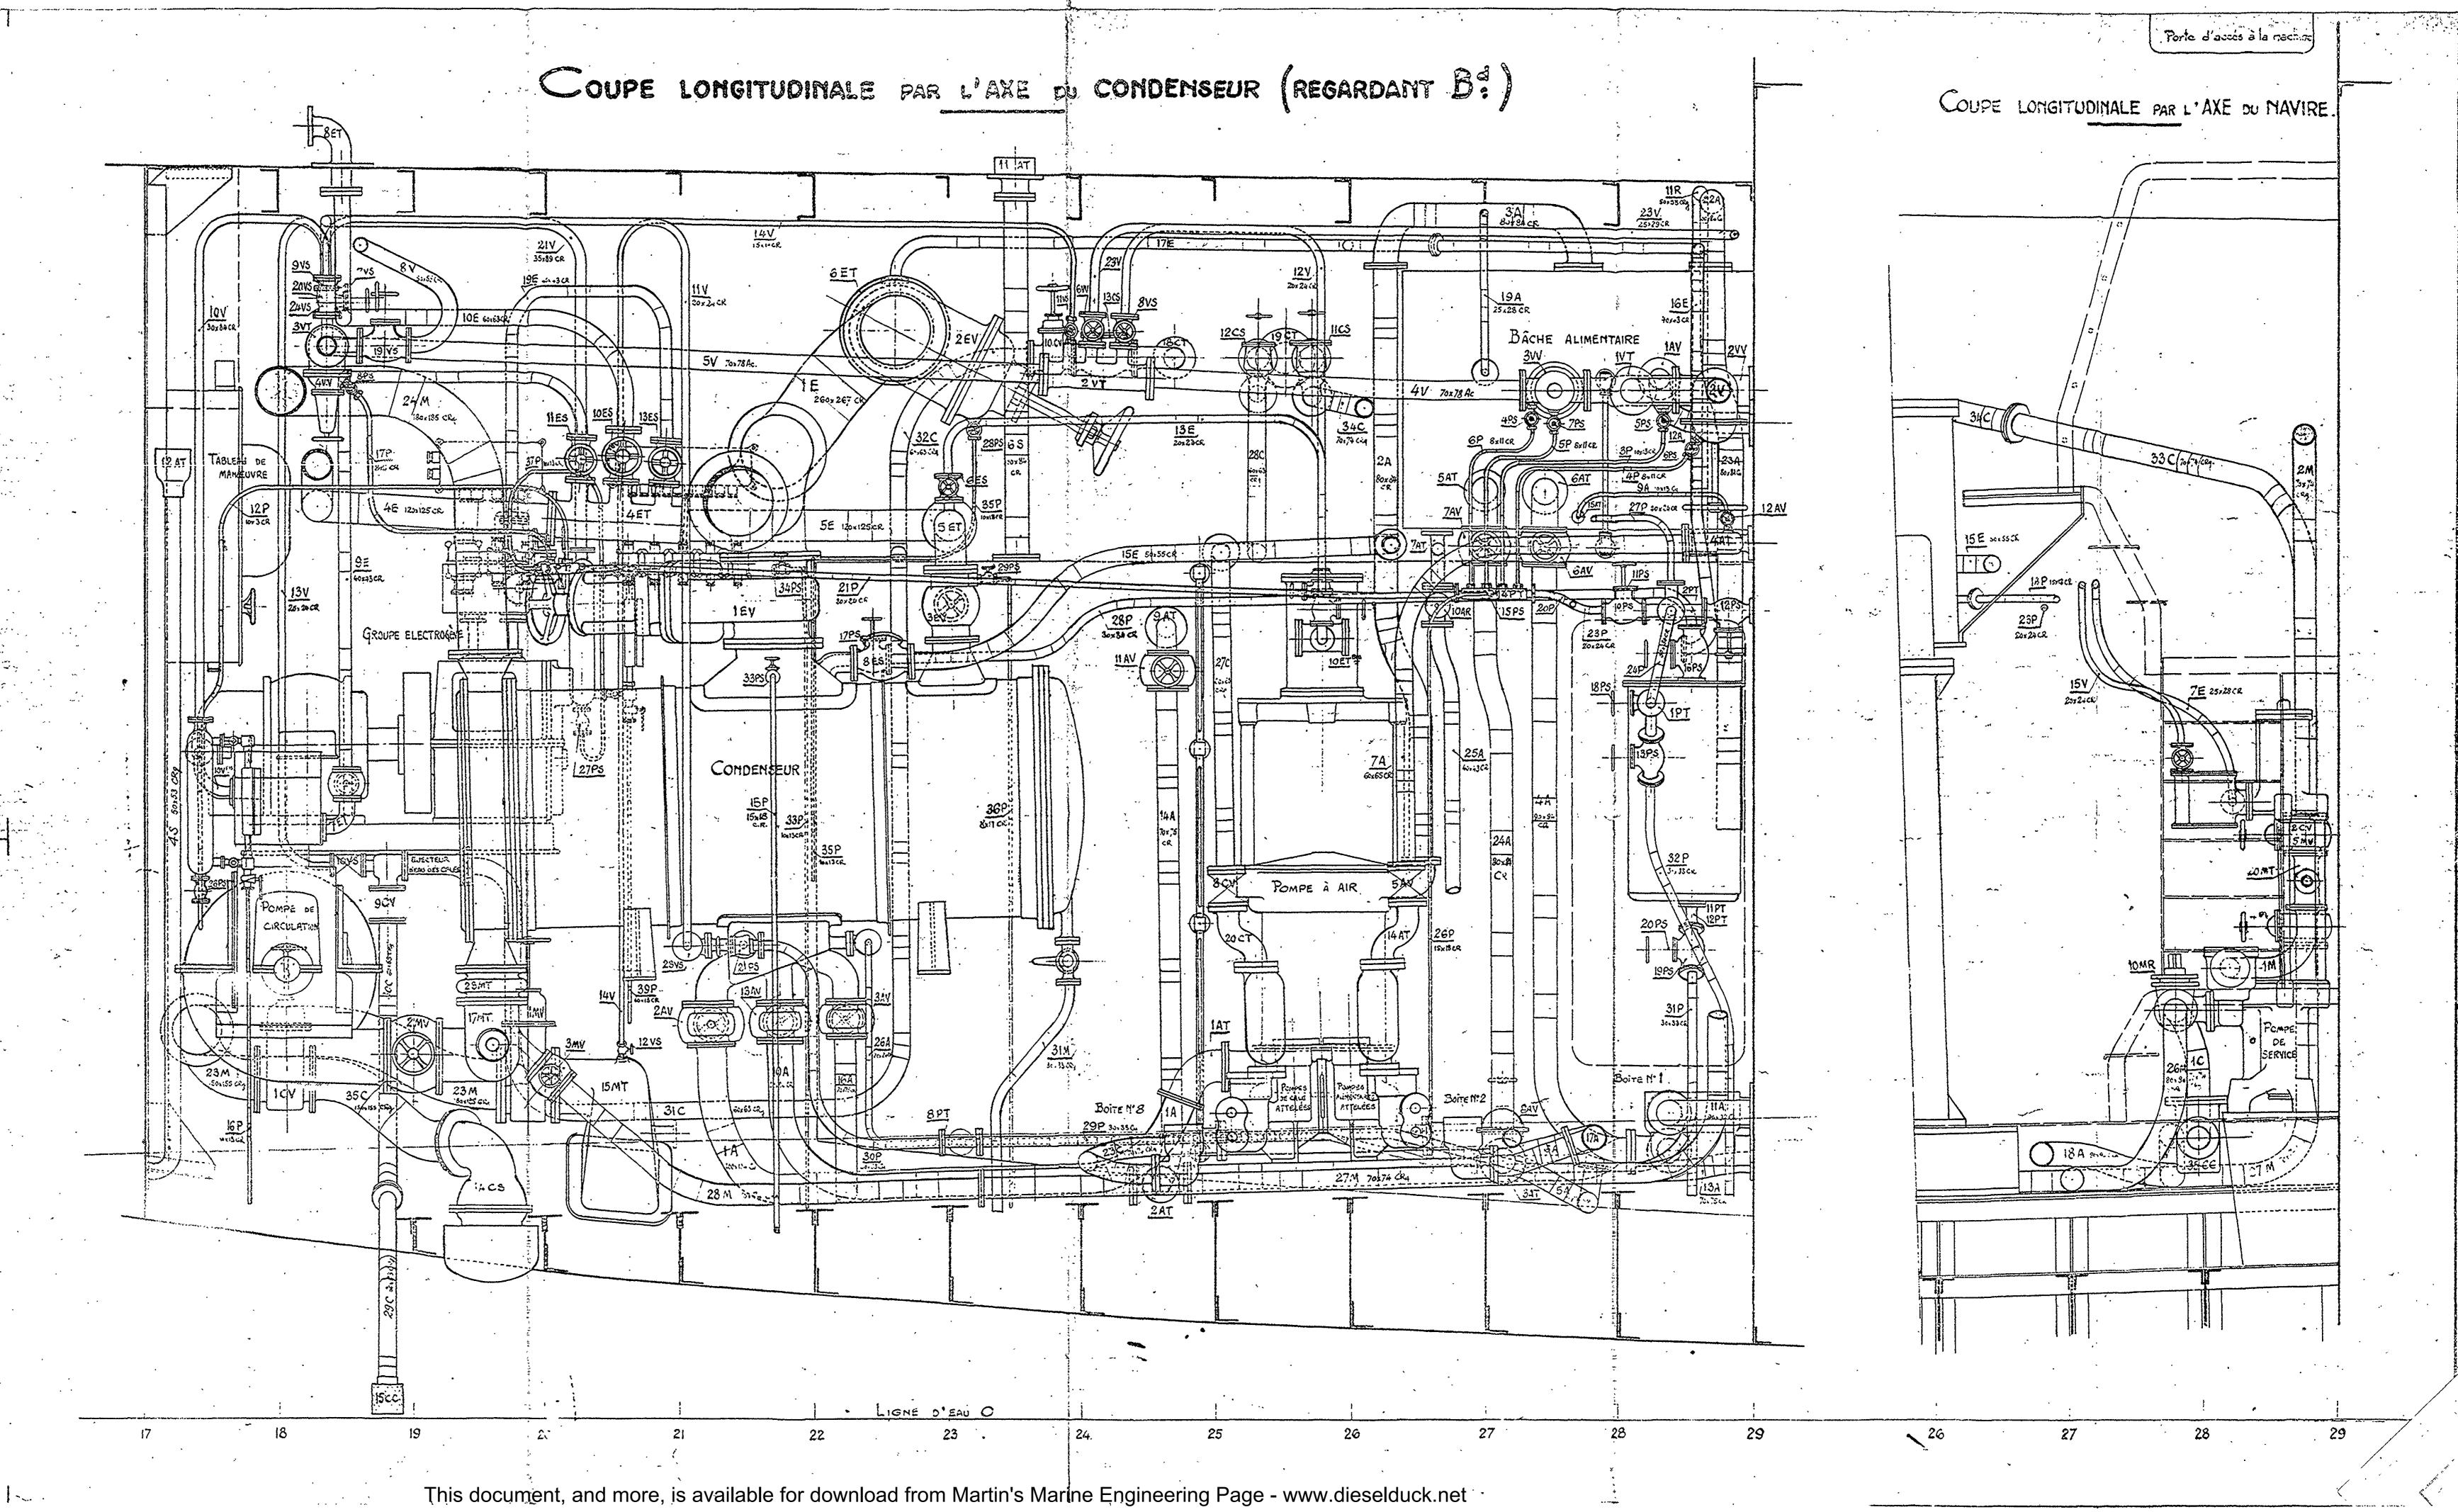

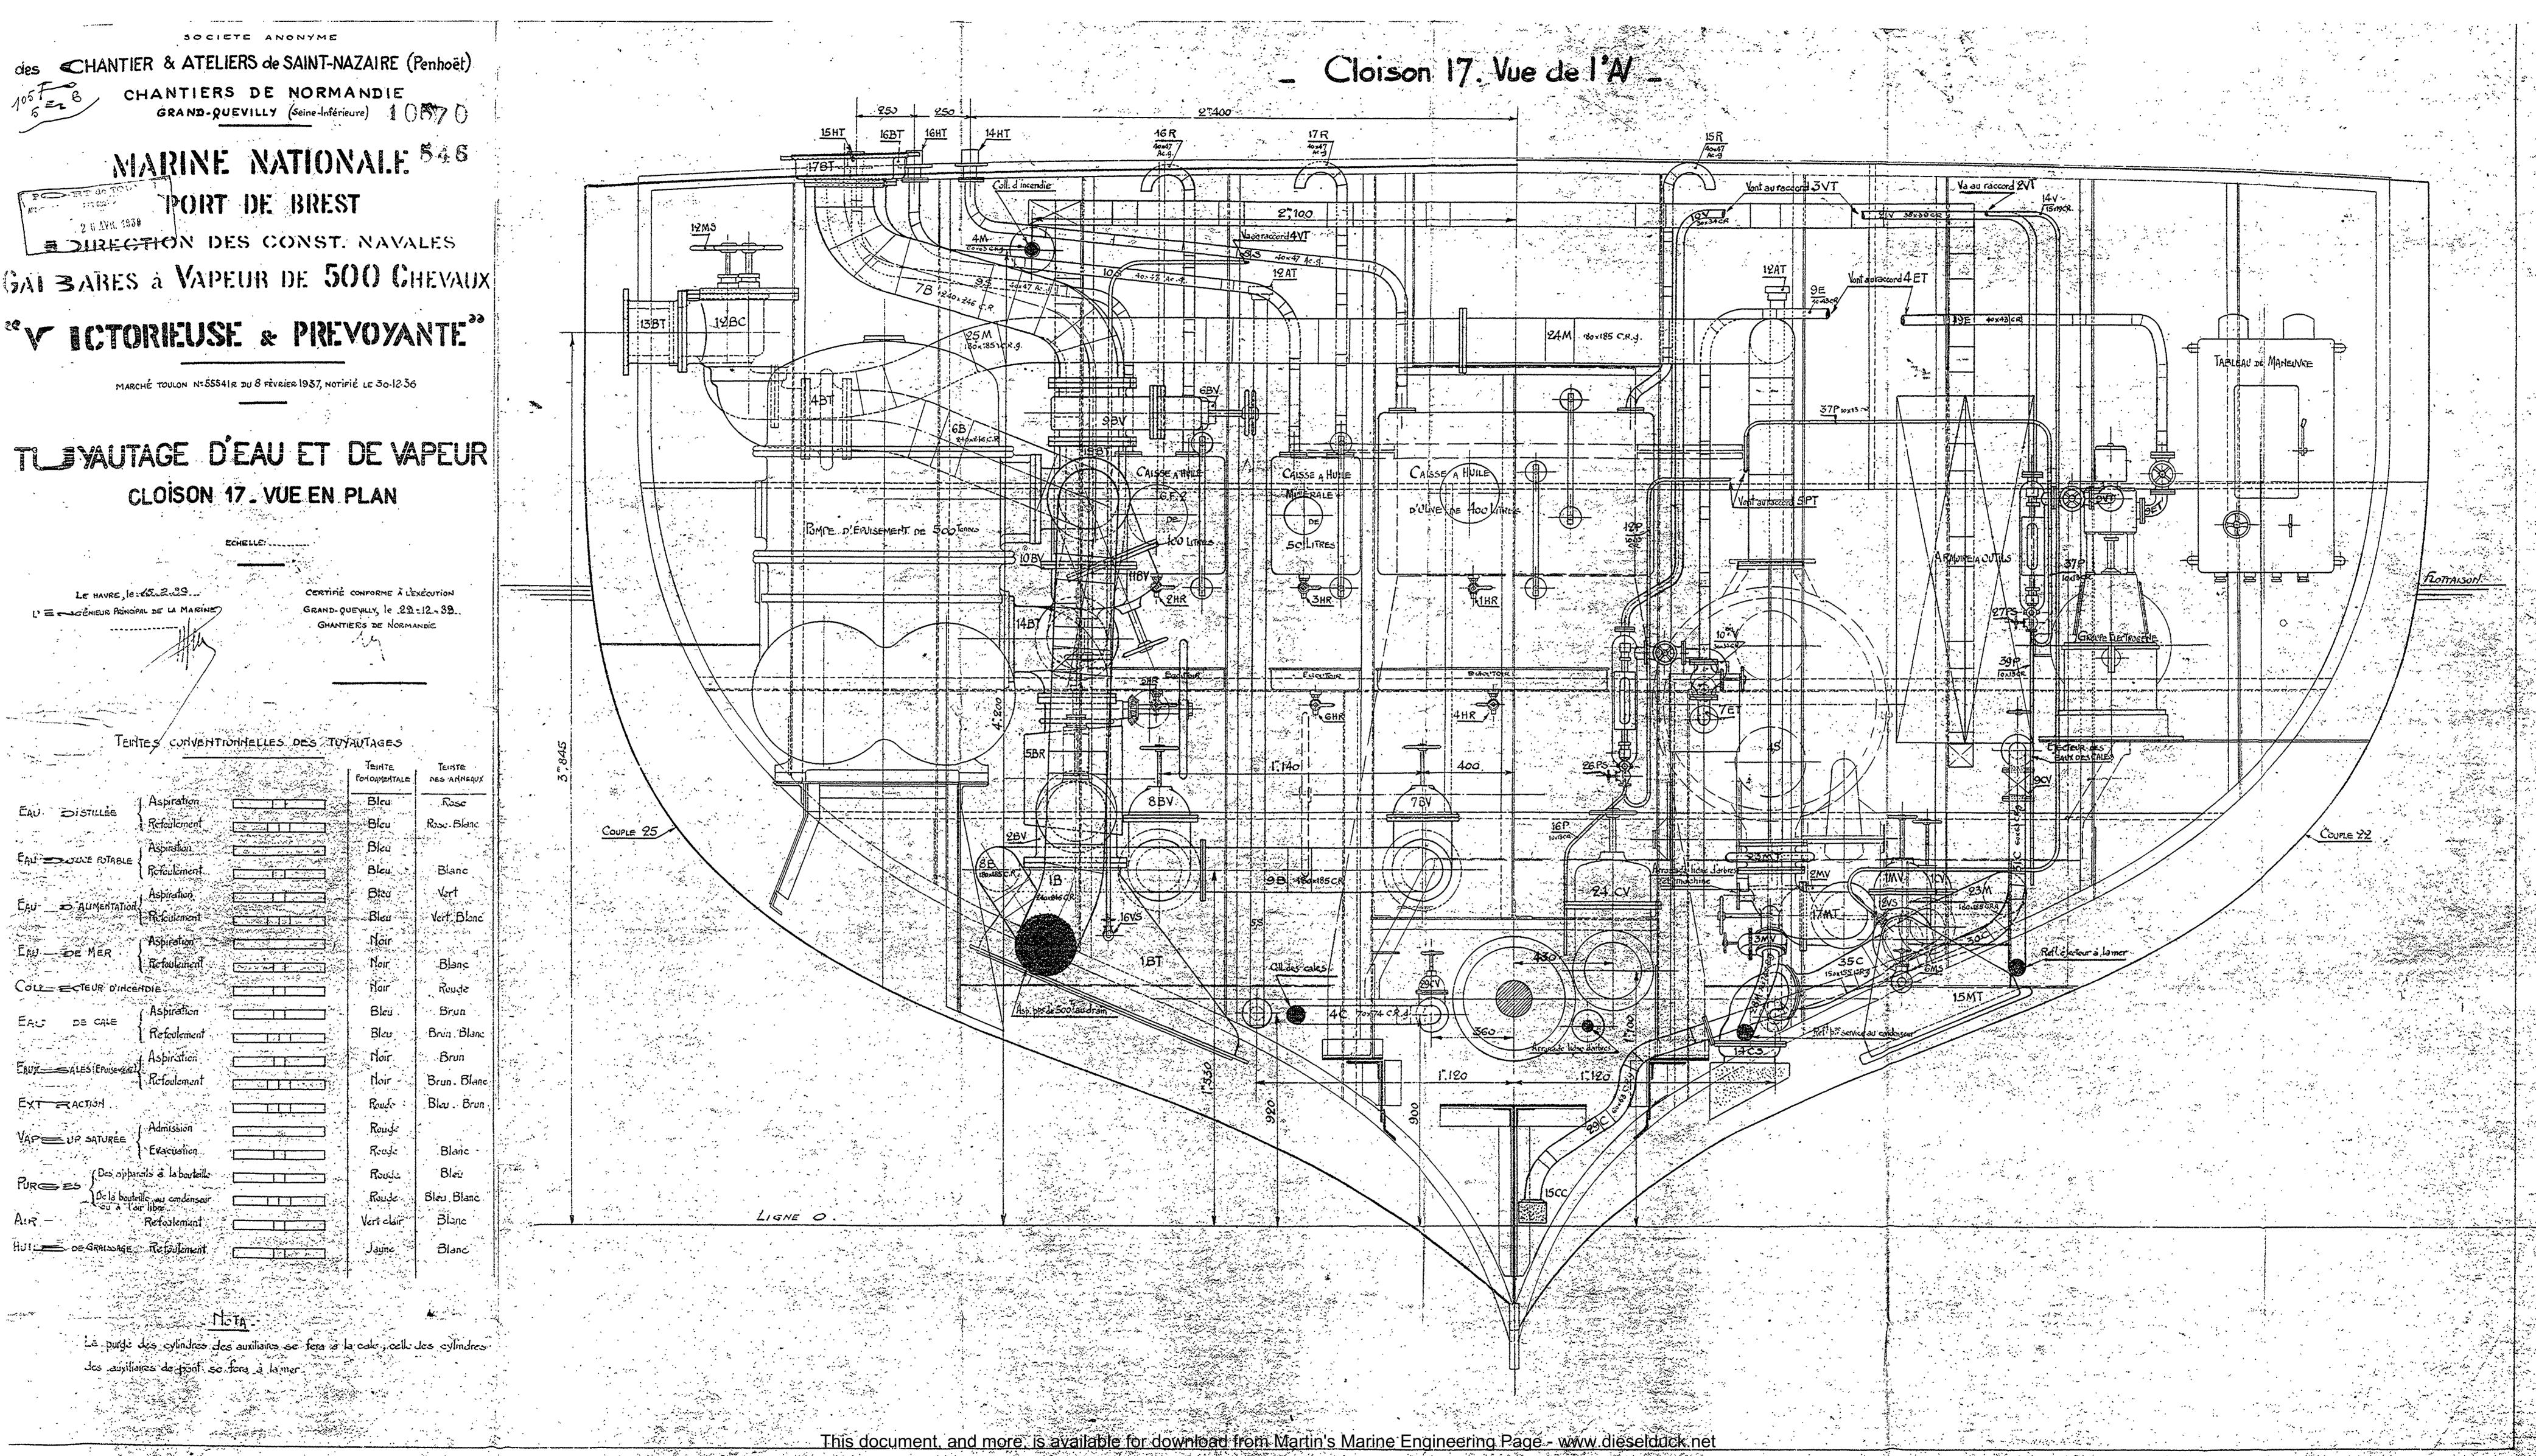


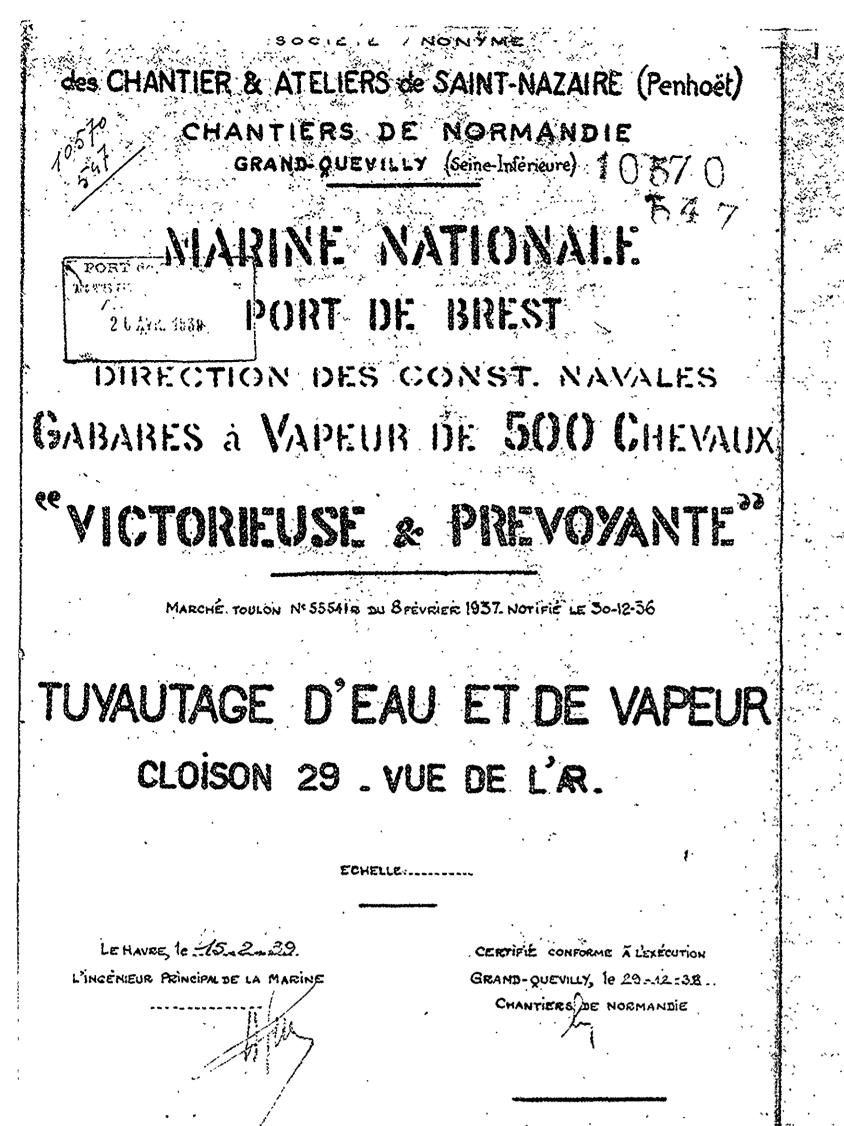


TEINTES CONVENTIONNELLES DES TUYAUTAGES.

			- *	1	EINTE	DES ANNEAUX
		· • • .			FONDAPIENTALE	DES AMMEAUX
East arometer	Aspiration				Bleu	Rose
EAU OISTILLÉE	Refoulement.		e same it		Bleu	Rose Blanc
	Aspiration				Bleu	and the state of t
EAU DOUCE POTABLE.	Refoulement				Blev	Blanc
	Aspiration			S. 77 S.	Bleu	Vert :
EAST & ALIMENTATION	Refoulement			·	Bleu	Vert . Blanc
	Aspiration	4.82 m			Nor	
EAU OF MER	Refortement	<i>a</i>			Nor	Blanc
COLLECTEUR	'INCENDIE	A		1 1 1 1 1 1 1 1 1 1 1 1 1 1 1 1 1 1 1	Noir	Rouge
and the second of the second o	Aspiration.			1. 1. 1. 1. 1.	Blev	Brun
EAU DE CALE	Refoulement			Later No. 1	Bleu	Brun. Blanc
And the second second	Aspiration	L'and Later the Commence			Noir	Brun
EAUX SALES (EPUISEMENT)	Refoulement				Moir	Brun Blanc
EXTRACTION.	1 1 1 1 1 1 1 1 1 1 1 1 1 1 1 1 1 1 1	- Suniumantu			Rouge	Bleu. Brun
	Admission	· , }		~] ~	0	
Vapeur saturée	Evacuation		and the state of t		Rouge Rouge	Blanc
. Des appar	eils à la bouteille :				Rouge	Bleu
PURGES Polakout	eille qu condenseur	ا وه		<u>ا</u> ا	Rouge	Bleu. Blanc
Aug De la book	air libre . Rafoulcinent			١. ٠		Blanc
AIR				j.	Vert deir	uy. Hara
Huile of GRAISSAGE	Retoulement	<u>"</u>		ן .	Jaune	Blanc
		. ' ."	1	}		

La purge des cylindres des auxiliaires se fera à la cale, celle de cylindres des auxiliaires de pont se fera à la mer

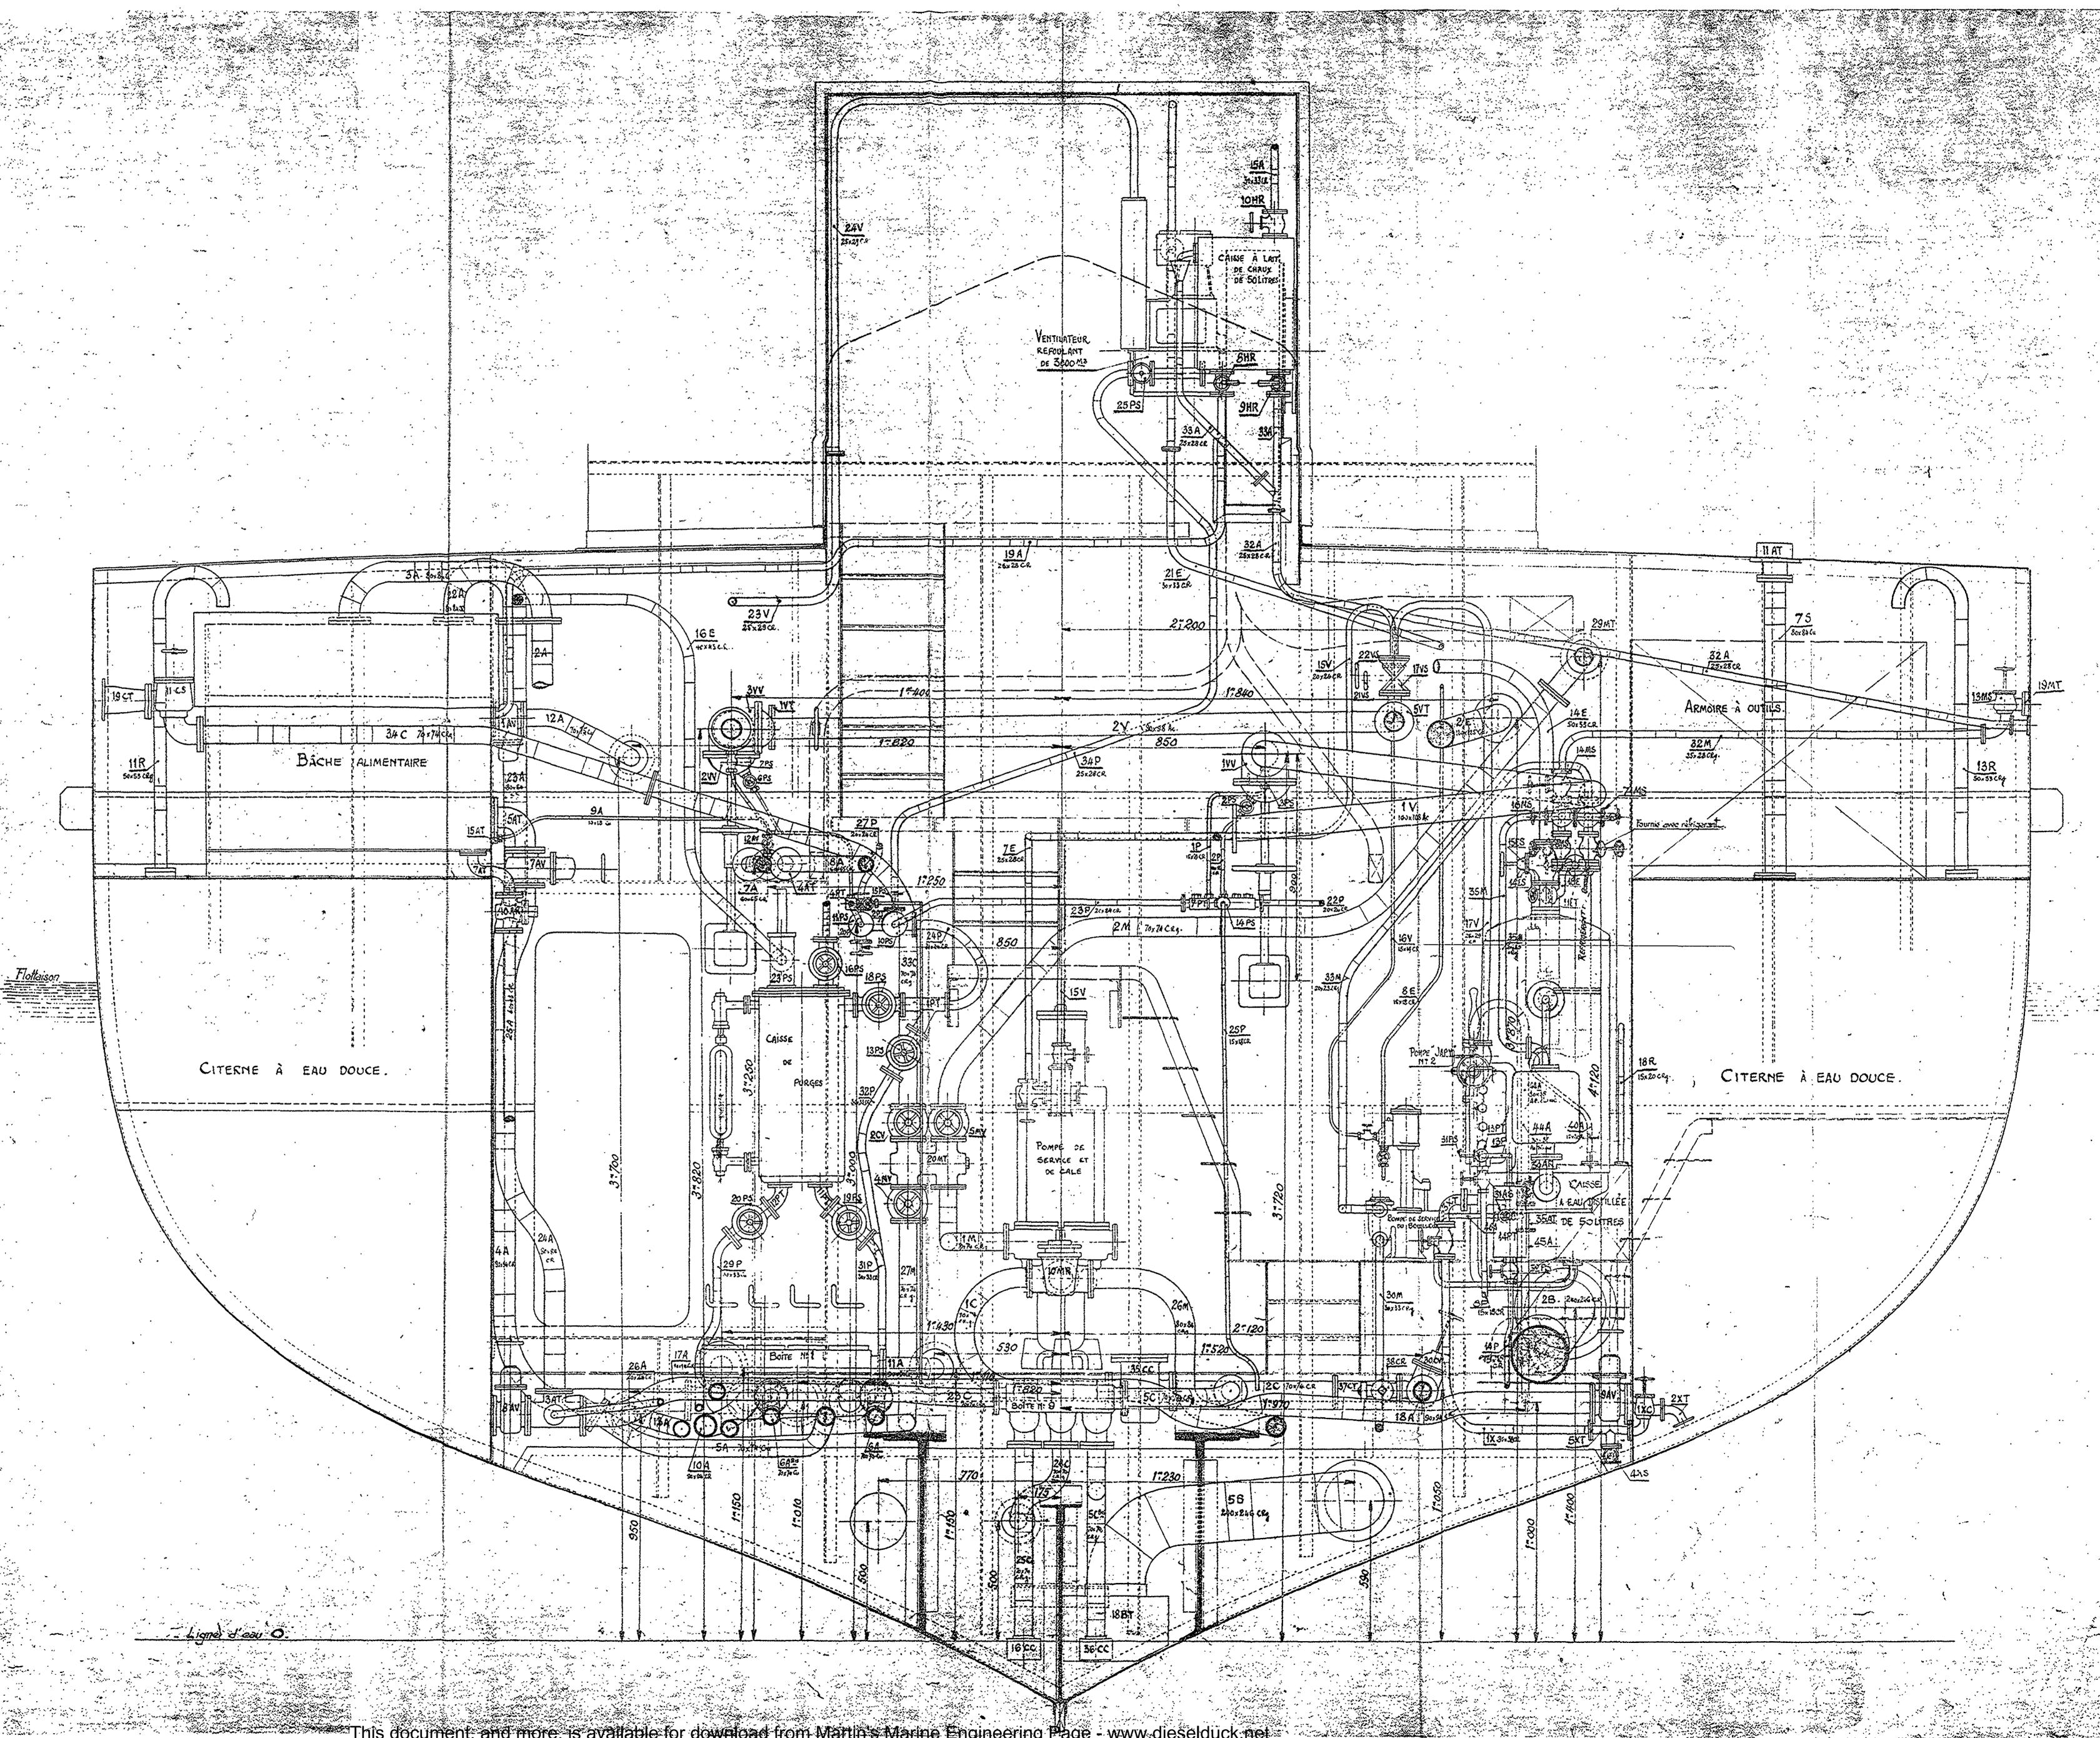

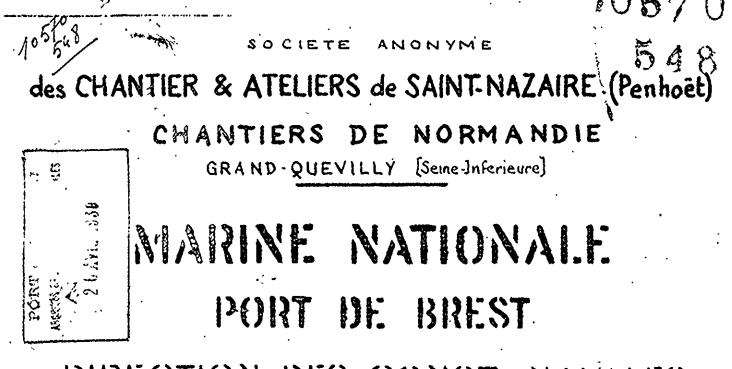

GABARES à VAPEUR DE 500 CHEVAUX

*VICTORIEUSE & PREVOYANTE**

MARCHÉ TOULON N°5554IR DU 8 FÉVRIER 1937 NOTIFIE LE 30-12-36

TUYAUTAGE D'EAU ET DE VAPEUR

COUPE AU 25 _ VUE DE L'AV.


LE HAVRE, le -/0. 2. 3.3.
Ingenieur Principal de la MARINE


TEINTES CONVENTIONNELLES DES TUVALITAGES

٠,			Teinte Fortamentale	Teithe Des Anneaux
ĒŅU DISTILLĒB	Aspiration		Blou	Rose
Purges Des ab	bareils à la bouleille.		Rouge	Blea
	uteille ou condenseur		Roude	Bleu Blenc
AIR	· Re-toulement		. Vert clair	Blanc.
HUILE DE GRAISSAGI	E. Refoulement		Jaune	Blanc

_ <u>Noti</u>

La purde des dylindres des auxiliaires se fera à la chle, celle

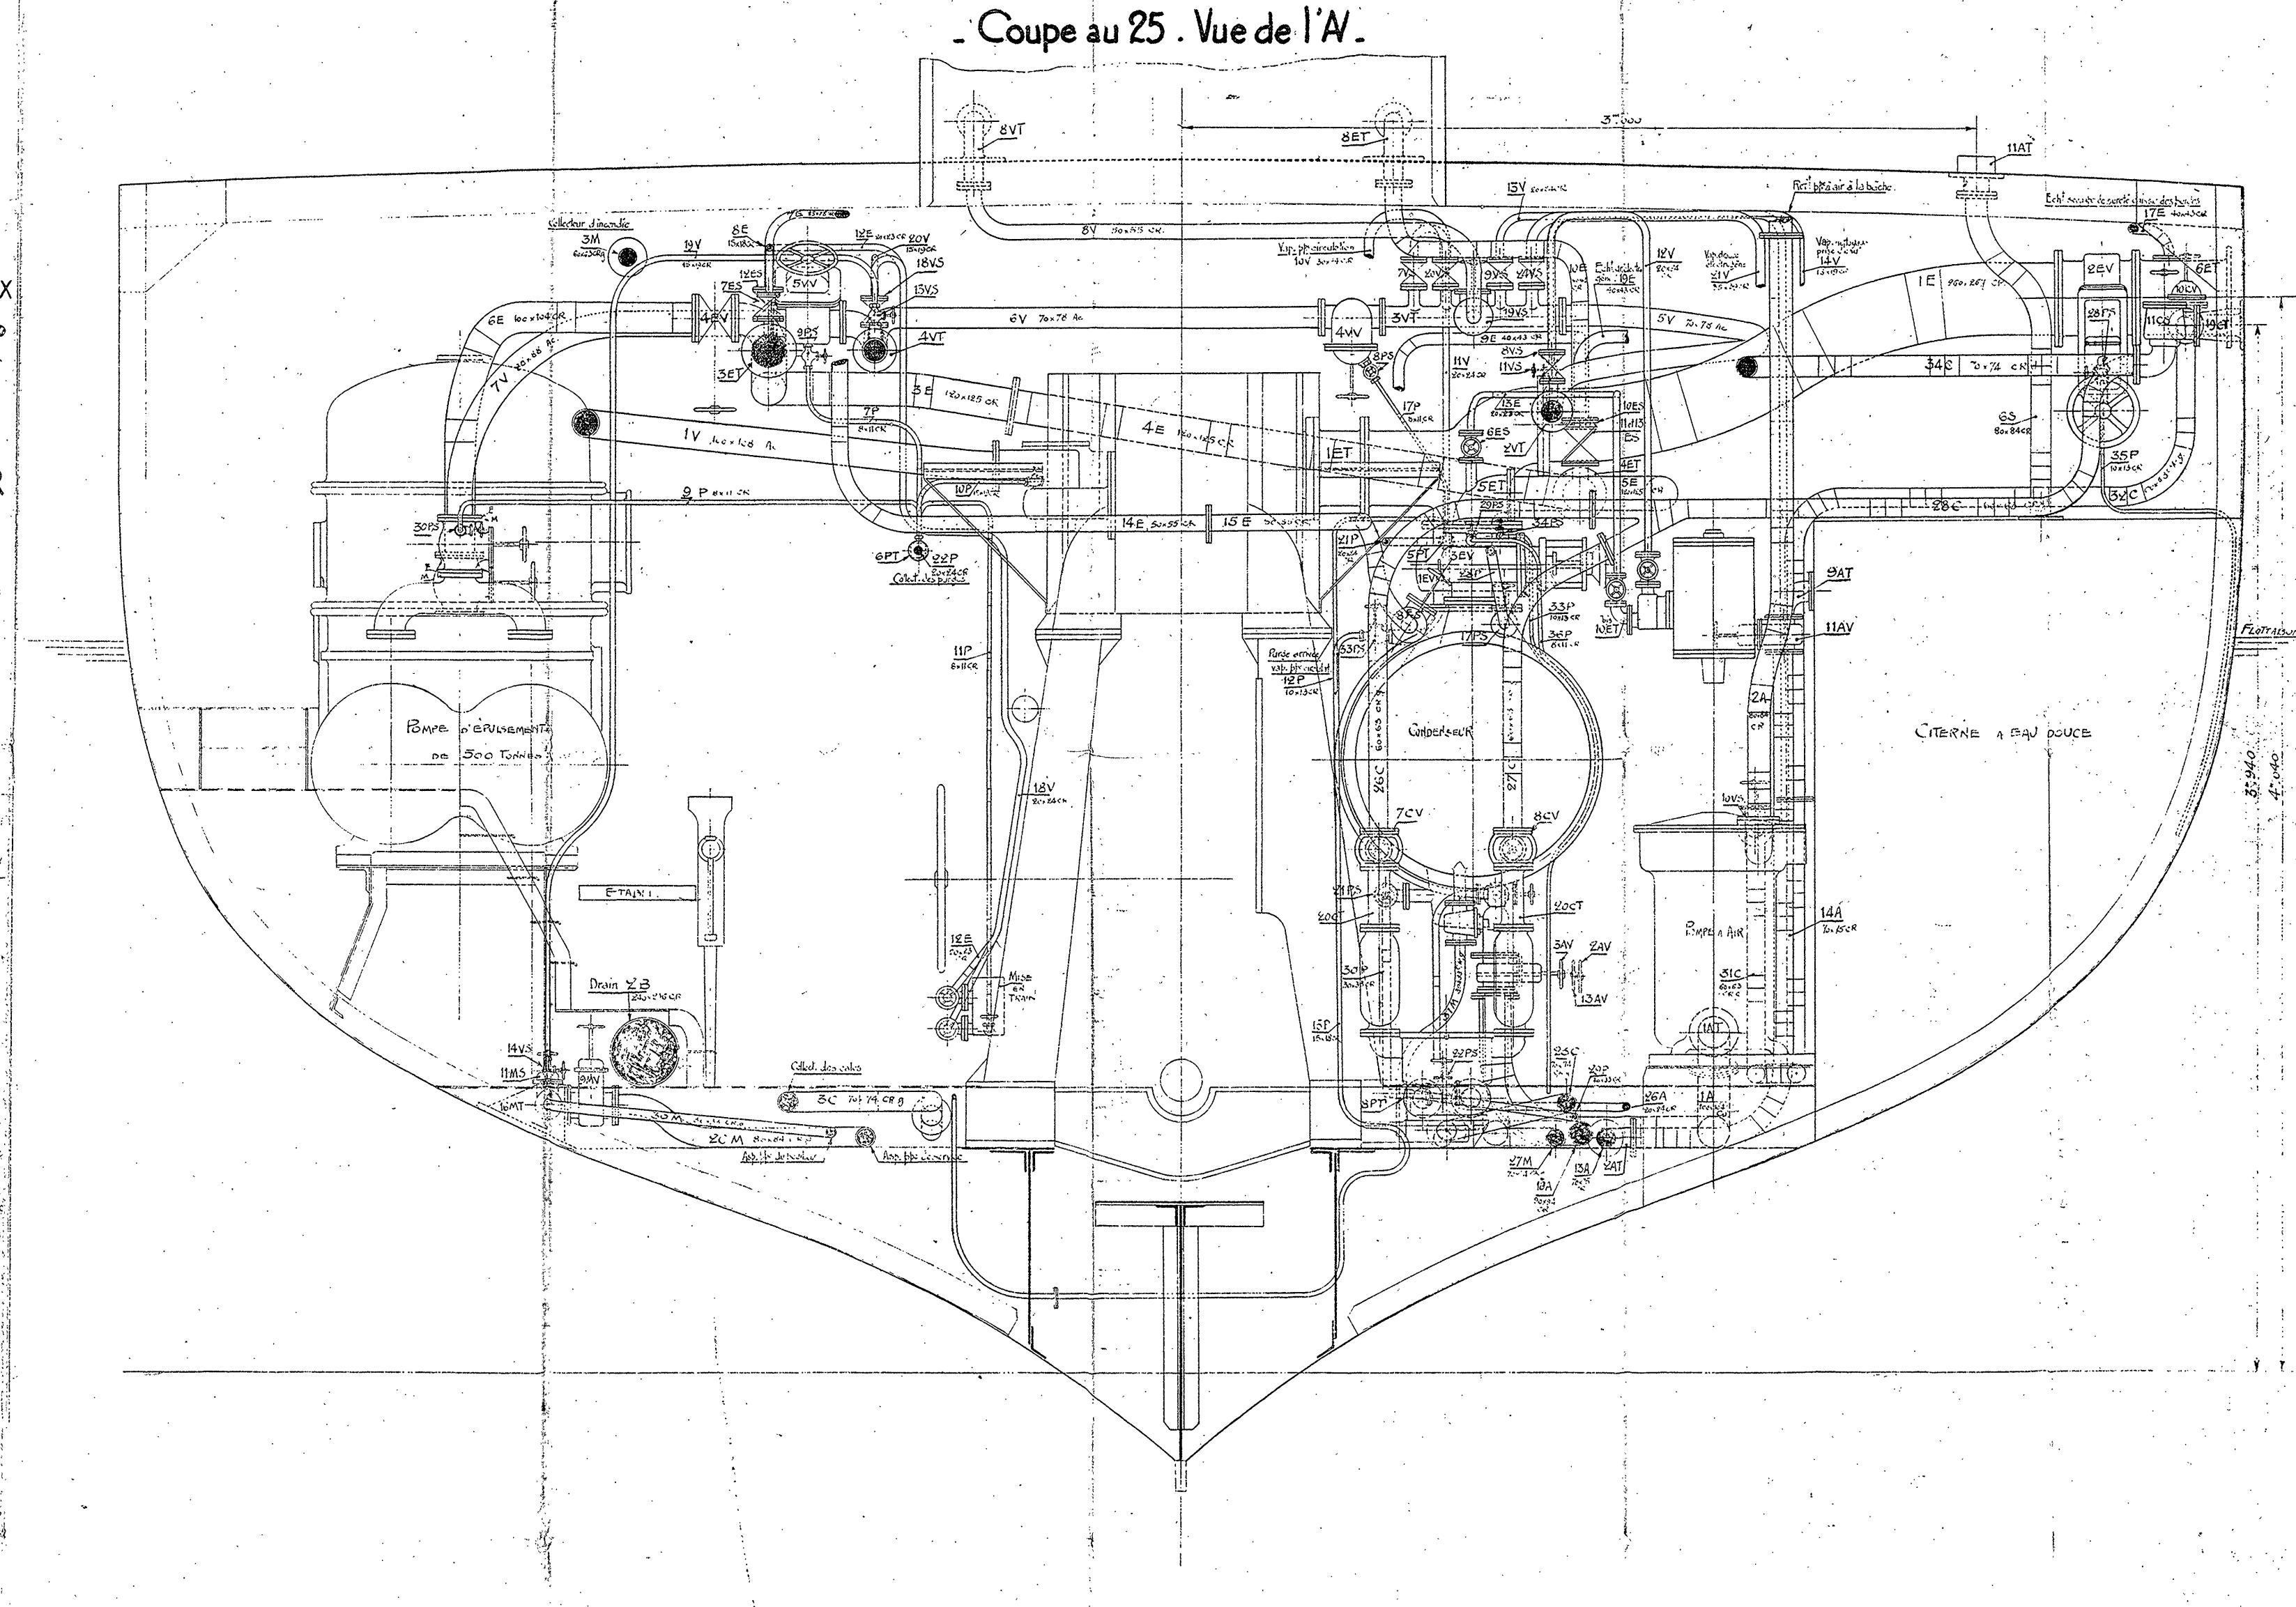

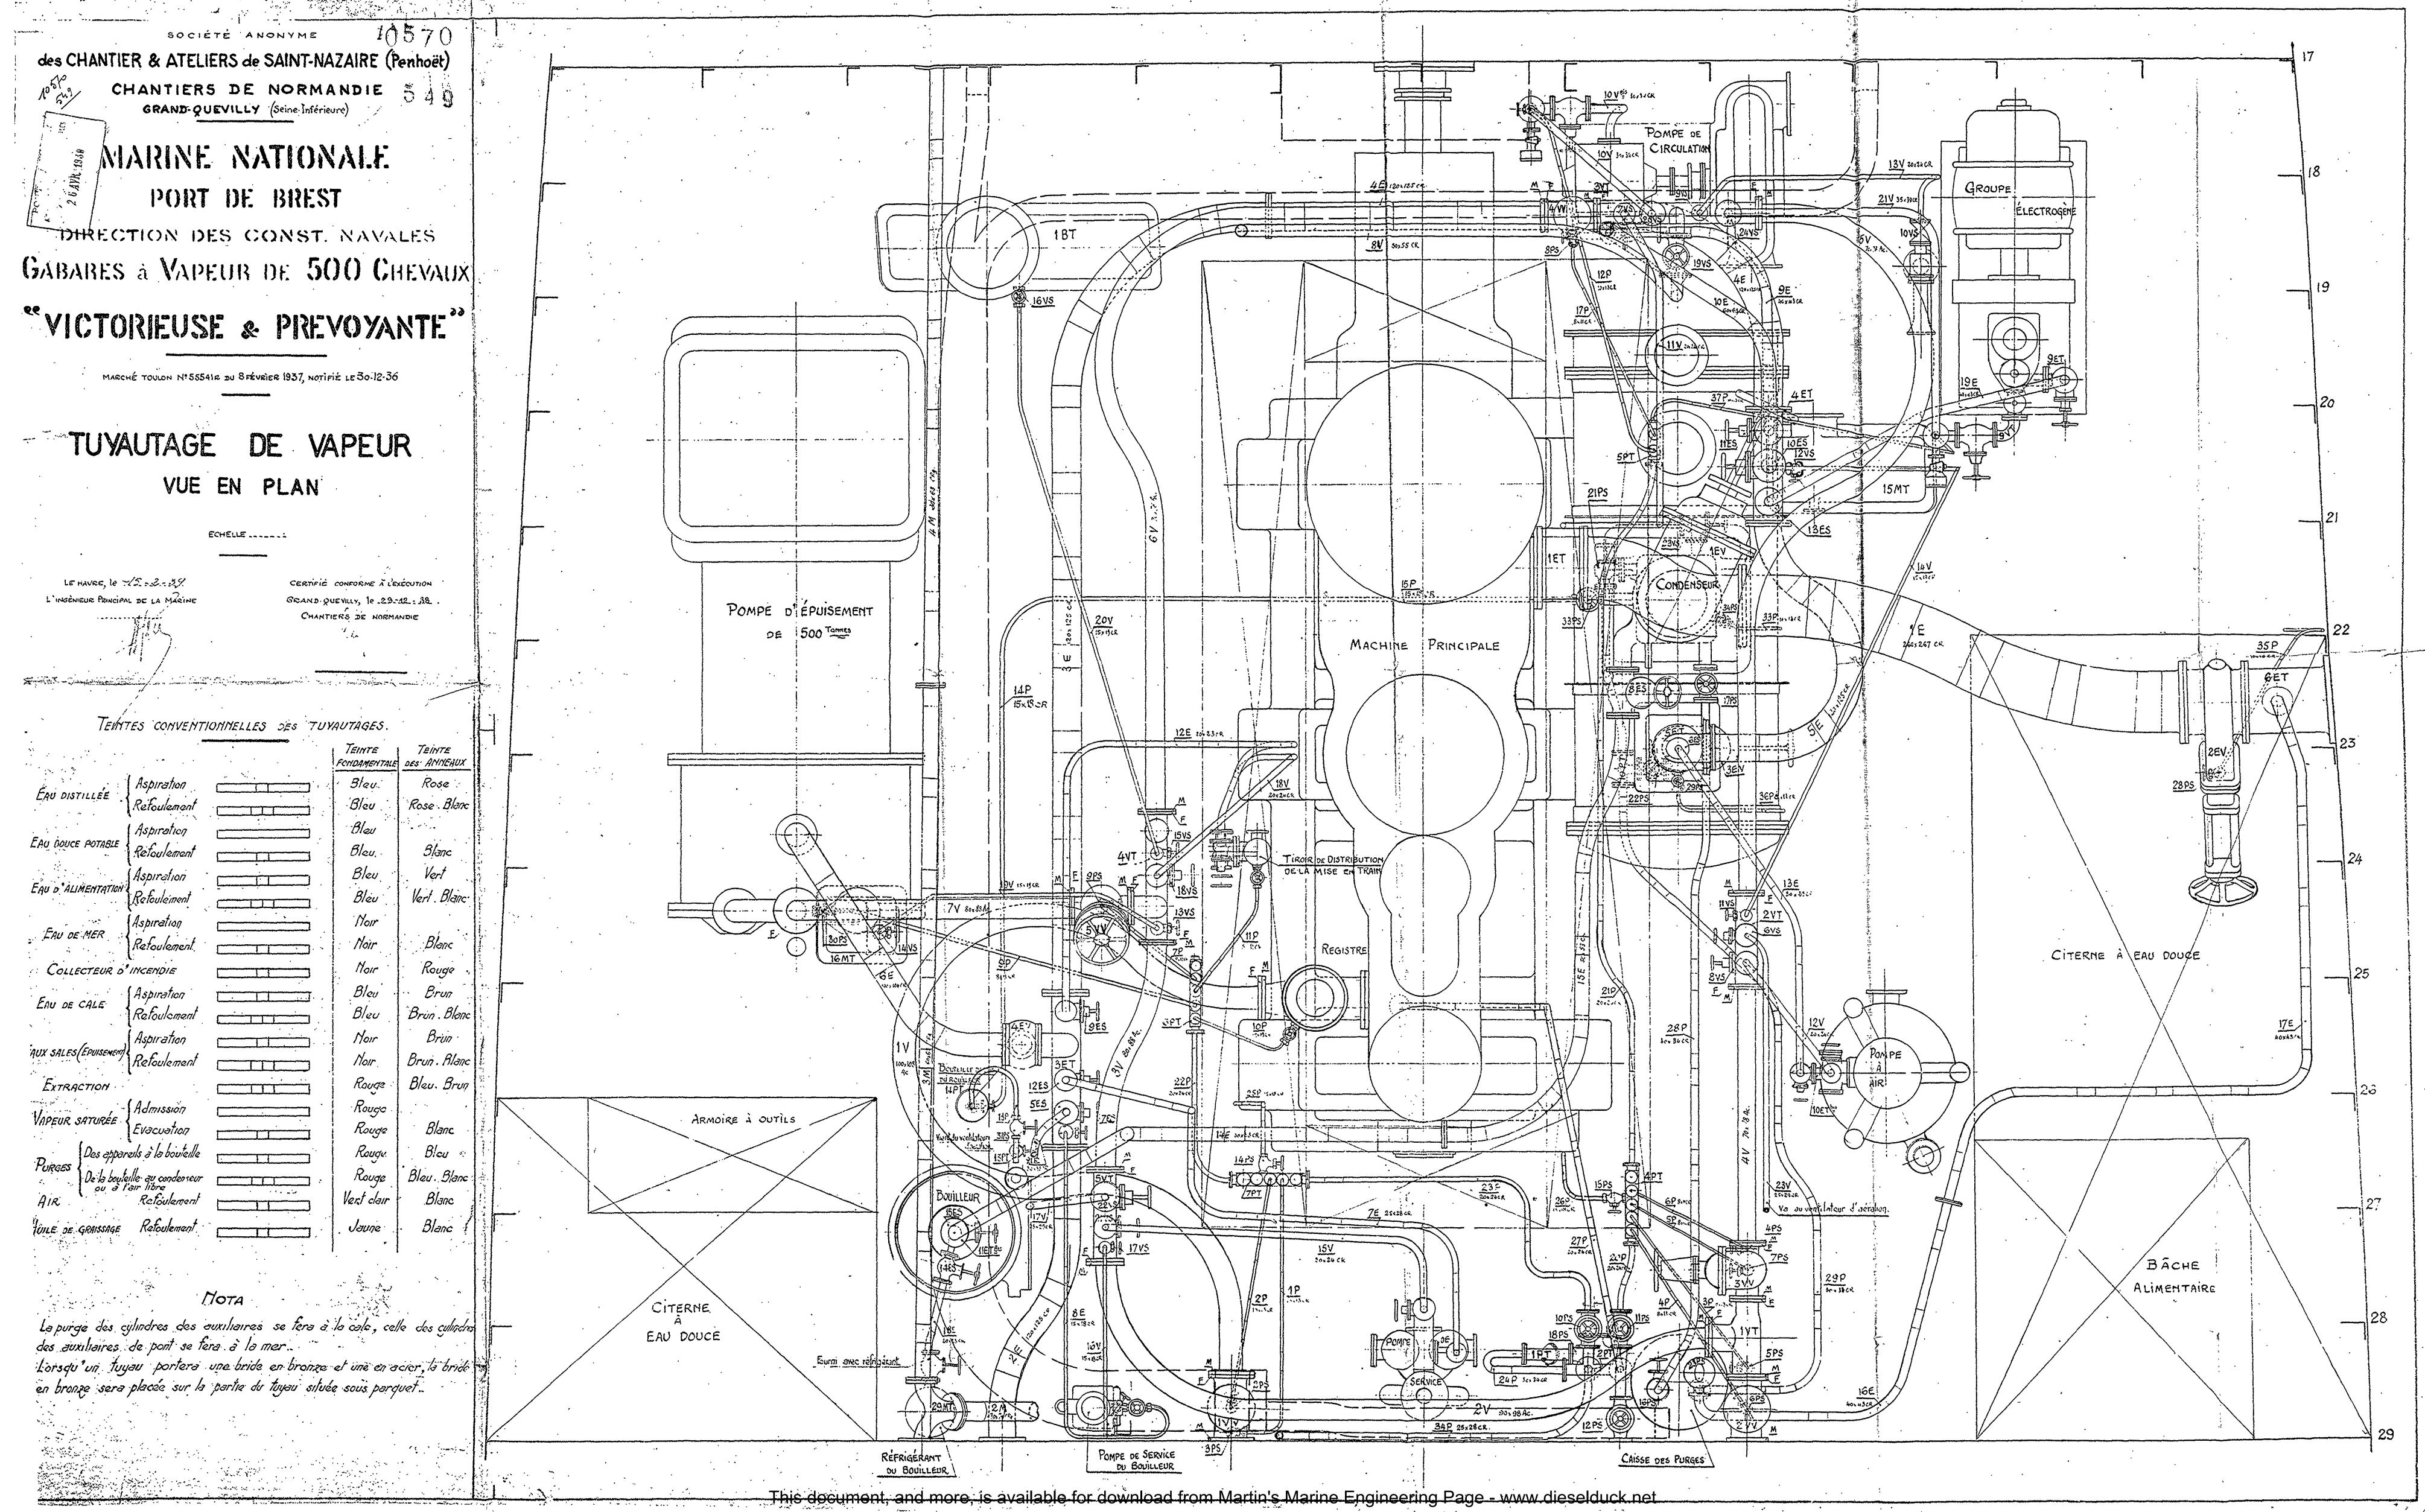

des CHANTIER & ATELIERS de SAINT-NAZAIRE (Penhoët)

CHANTIERS DE NORMANDIE

GRAND-QUEVILLY [Seine-Inférieure]

MARINE NATIONALE PORT DE BREST

DIRECTION DES CONST. NAVALES

105/0

GABARES à VAPEUR DE 500 CHEVAUX

VICTORIEUSE & PREVOYANTE"

MARCHE TOULON Nº 555HR DU & FEVRIER 1931 NOTIFIE LE 30-12-36

Compartiment "Machine

Nomenclature des tuyaux, vannes, soupapes, robinets & raccords Vu: L'Ingenieur en ChefoelaMarvie

Certifie conforme à l'Execution:

CHEF ON SERVICE DE LA SUM'ELLIANCE. GRAND - QUEYILLY, LE LE. 15-2-39

NOTA: Les repères de cette nomenclature sont ceux portes sur les plans de tuyautantes suivants:

3.106 HAPIA - Vuo en plan .

1 Pl. 2 - Coupe landitudinsto To

" Pl. 3 - Coupe langitudinale B

" Pl A - Clason au 17 Vue de l'Al.

, Pl. 5 - Cloison au 29 lue de l'Ar.

" Pl. 6. Coupe ou 25 Vue de l'A.


" Pl. 7 - Tuyautago de Vabeur Vue en blan.

Turautave de vabeur des auxiliaires de pont

3406 D.1 Pl. 122. Ensemble des tuyantages d'épuisement,

Designation	3	NUME	ROS D	ES PAG	ies .	
des Tuyautages.	California III	TUYAUX.	Vannes. Soupares. Robinets.	RACCORDS	Boites.	
Vapour.	H4	1	14	15		
Extraction.	H.4		18.	18		
Echappement.	H4	2	16	18 15		ŀ
Purges.	H.4	3.4	17.18	19		
Eau J'alimentation :	H4	, ,	20	19 21	21	,
Eau de cale.	D.1	9-10	24	.23		
Eau de mer.	H4	8	22	23	23	ž
Eau de mer (Incondie)	DZ	7	27	28		1
. Epuisement.	D.1	13	25.27	25-27	25	4
Eau distiller.	D.4	6	20	21		ľ
Dégagement d'air.	D. 1	>\$\$		28		
Sondes.	D{.D.7	12		<u>'</u>		ĺ
Caisses Jiversas	ו.ע	6.11:12	26	26		

This document, and more, is available for download from Martin's Marine Engin

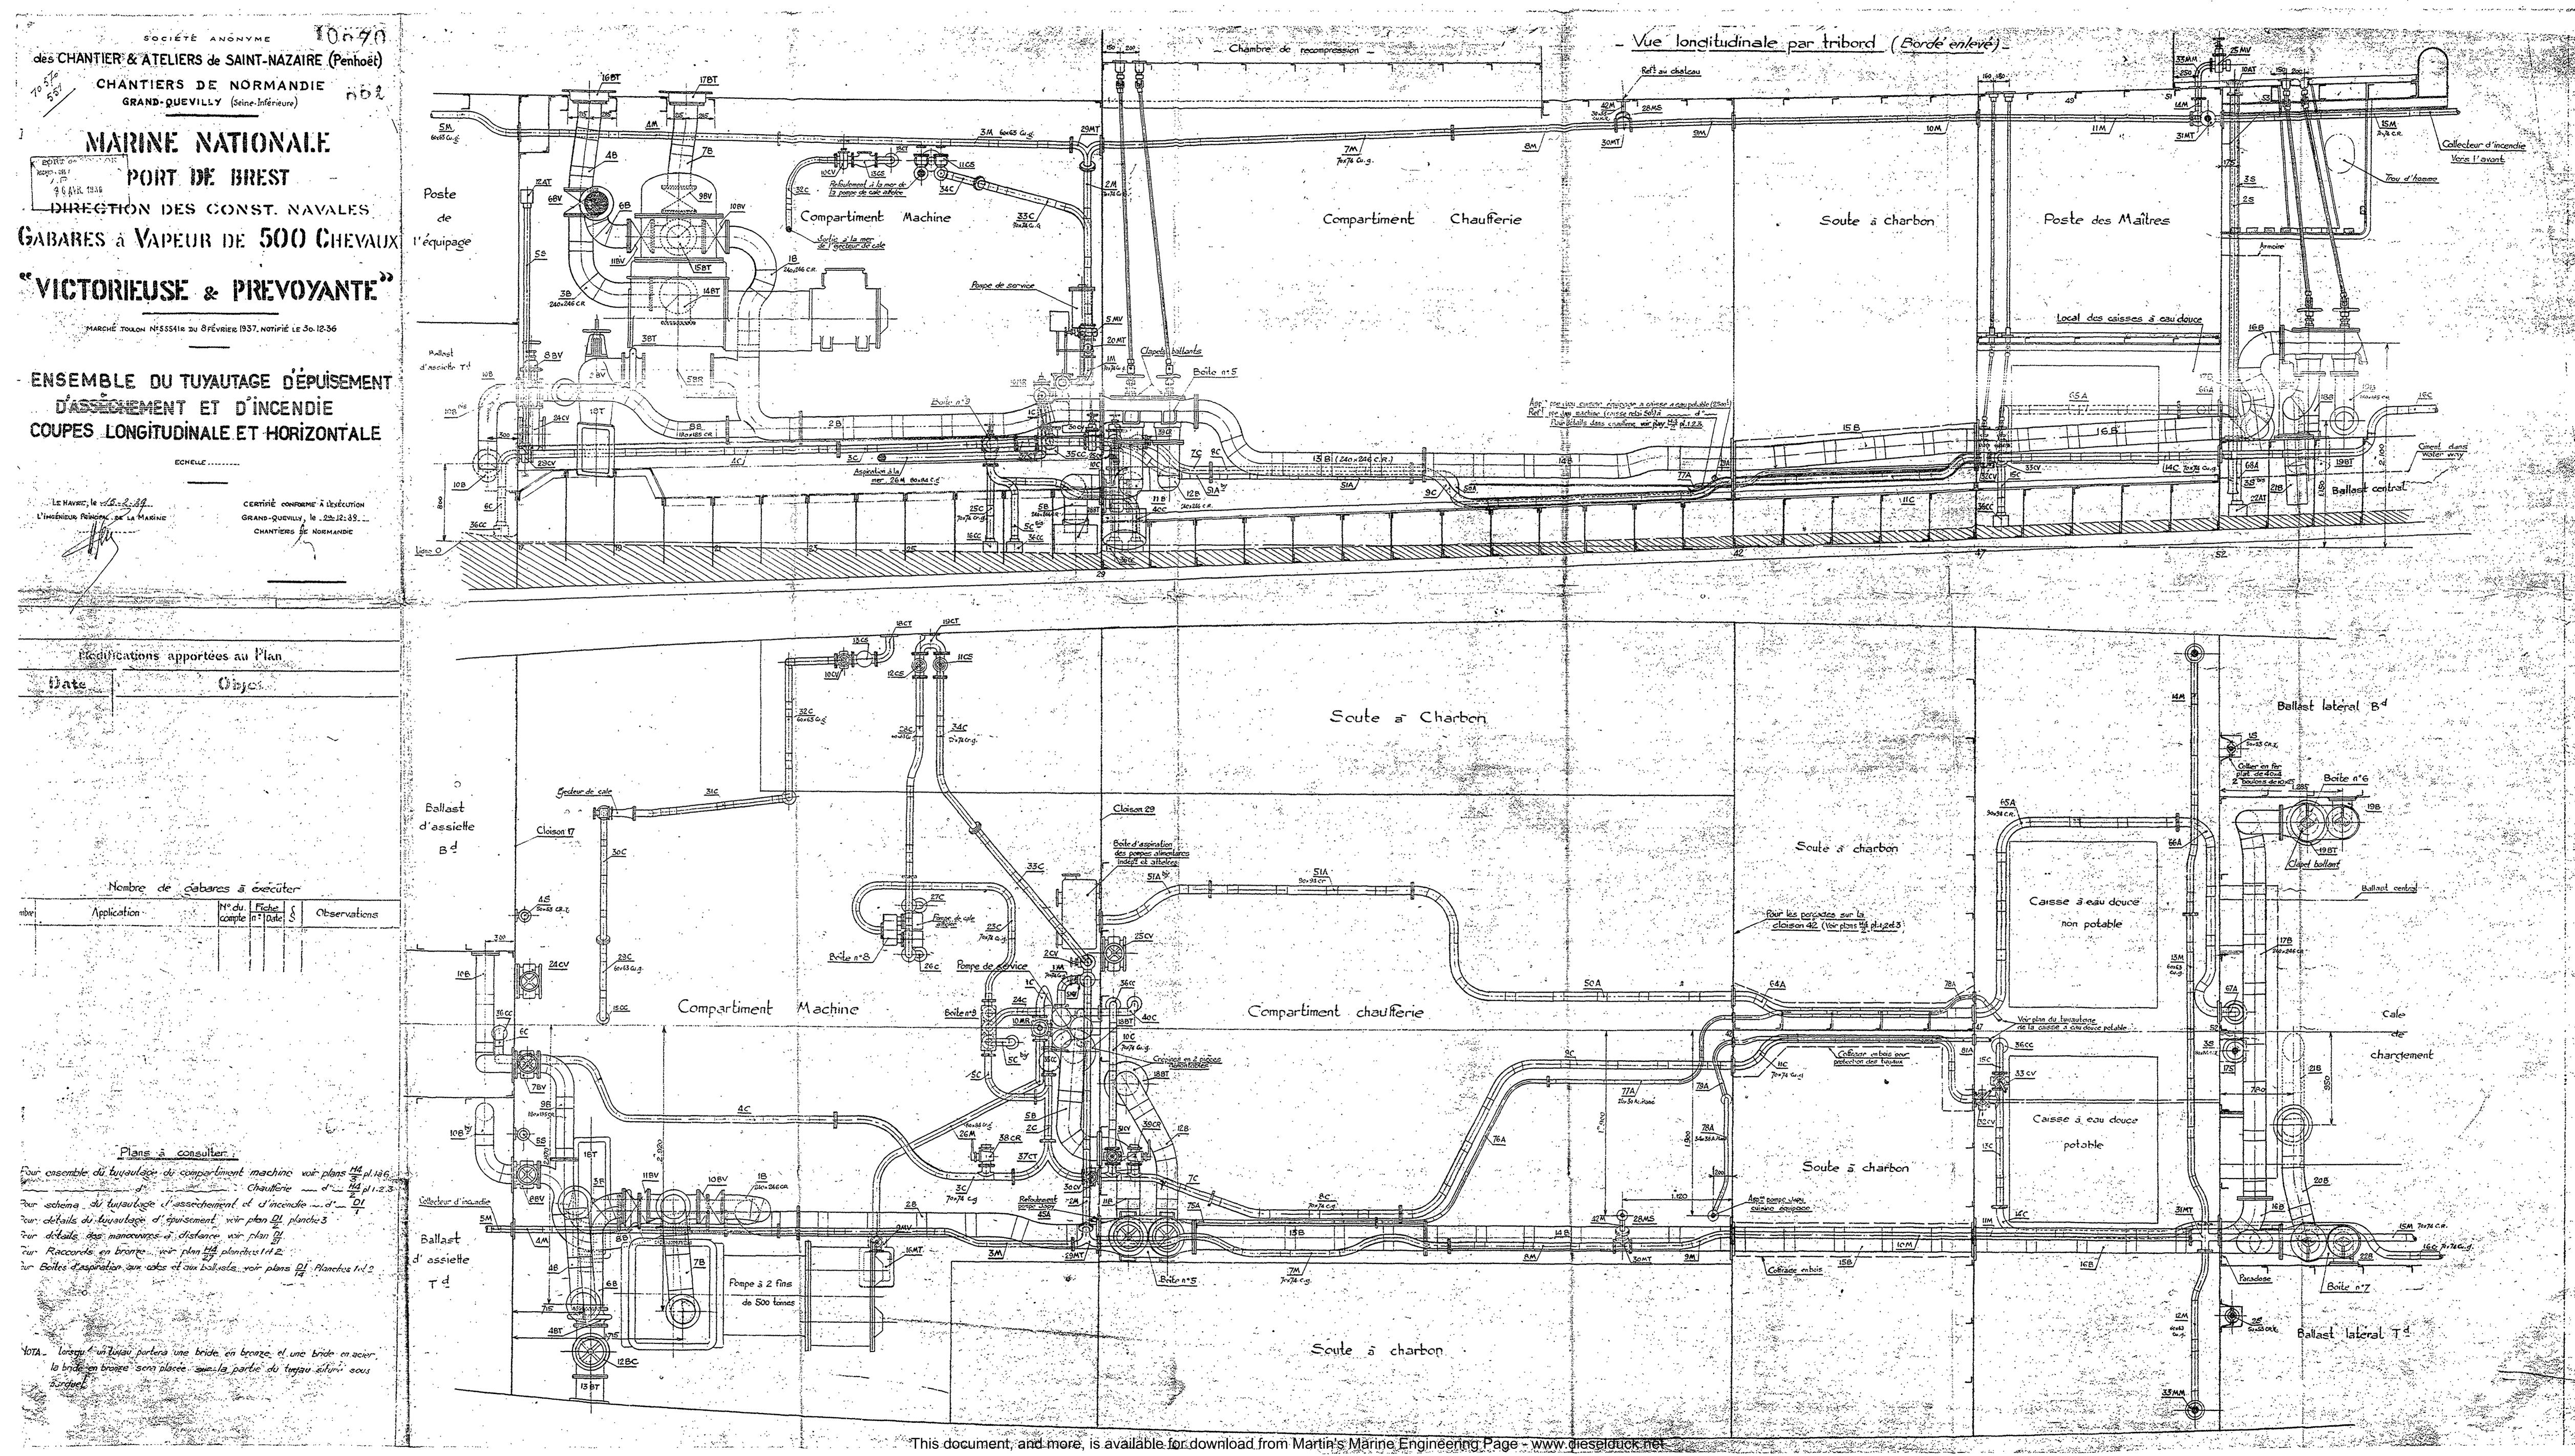

des CHANTIER & ATELIERS de SAINT-NAZAIRE (Penho
CHANTIERS DE NORMANDIE 1057
GRAND-QUEVILLY (Seine Inferieure)

2 6 AVR, 1939 PORT DE BREST

DIRECTION DES CONST. NAVALES SABARES à MAPEUR DE 500 CHEVAUX

"VICTORIEUSE & PREVOWNTE"

ENSEMBLE DU TUYAUTAGE D'EPUISEMENT

D'ASSÉCHEMENT ET D'INCENDIE COUPES TRANSVERSALES

LE HAVRE, le 15-2.39

CERTIFIE CONFORME à L'ÉMÉCUTION

GRAND-QUEVILLY, le 29-12-38

CHANTIERS DE NORMANDIE

Teintes conventionnelles des tuyautages

		· · · · · · · · · · · · · · · · · · ·
Designation	Teinte Voidamente	Anneaux
Eau de cale _ Aspiration	Blev.	Brun
Eaux sales _ Epuisement	Noir	Brun
Collecteur d'incendie	Moir	Rouce
Eau de mer . Aspiration	Noir	
Eau d'almentation Aspiration	Blev	
	Bleu	
Eau distillee Refoulement	СПП 3 В/ev	Roje et bla

Moin Losqu'un tuyau portera une boide en bronze de une bride en acier la bride en bronze sera placée sur la partie du tuyau située sous parquet

Plans à consulter semble du tuyautage du compartiment machine voir plans 44

Tour schema du tuyautage d'assechement et d'incendie de 201

